




施設平面図

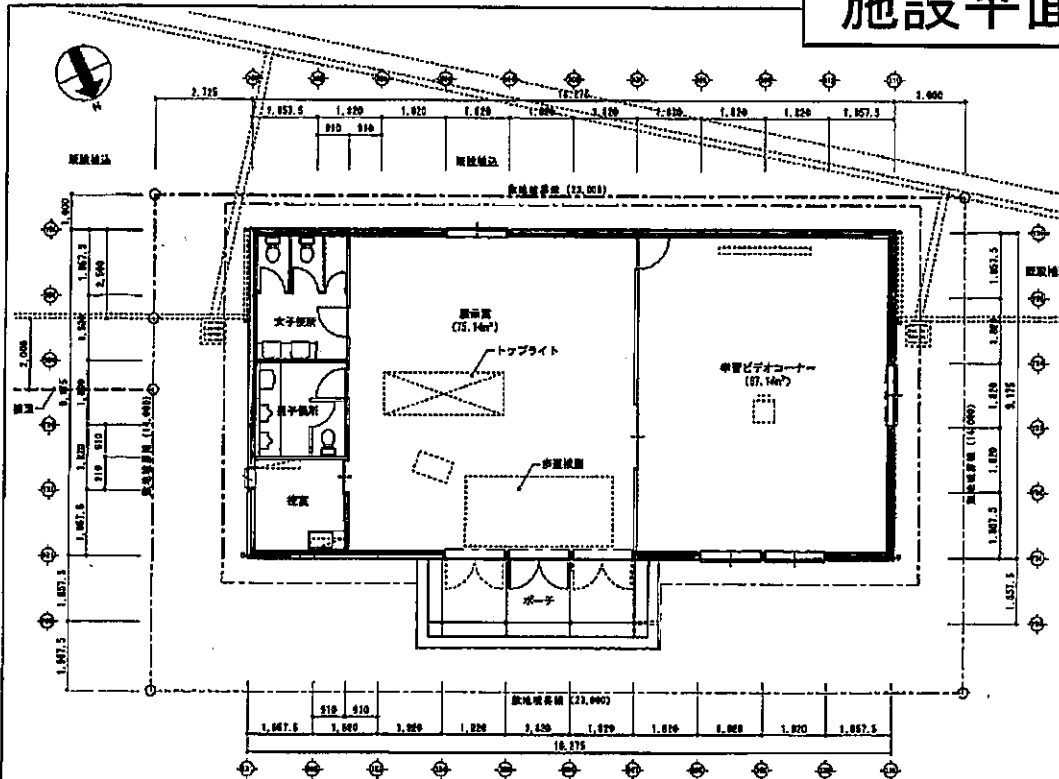

平面図 1:160

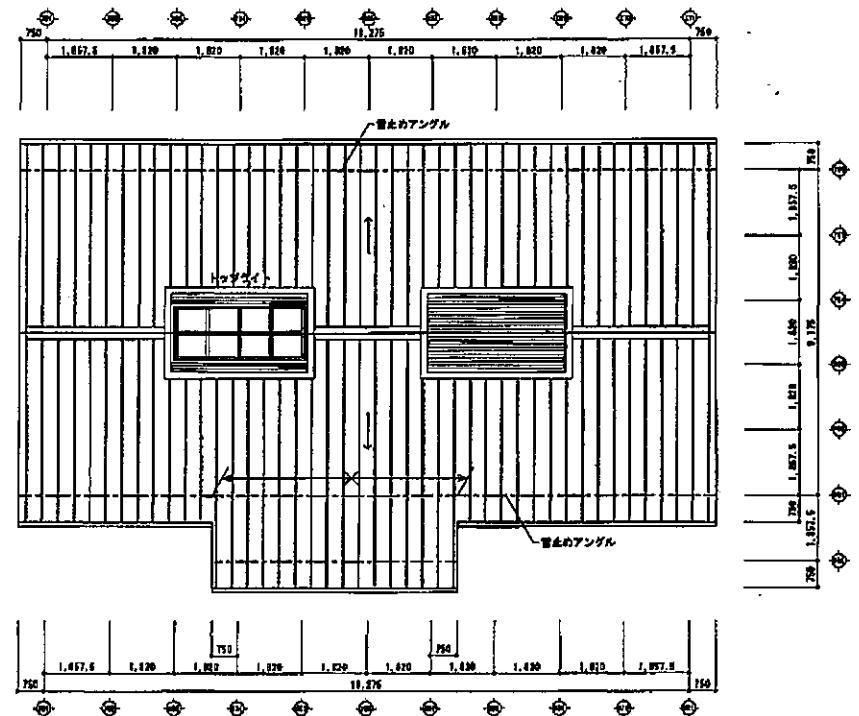

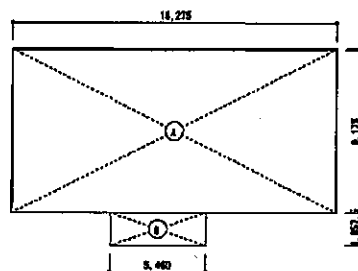
○ 敷地面積計算式		
①	16,275 × 8,175	= 133,672
合計		133,672 m ²
○ 建築面積計算式		
①	16,275 × 8,175	= 133,672
②	5,400 × 1,057.5	= 5,711
合計		139,383 m ²

※ 間接表

敷地面積	322.80 m ²	81.40 坪
建築面積	177.42 m ²	53.79 坪
床面積	167.67 m ²	50.72 坪


平成16年度
