



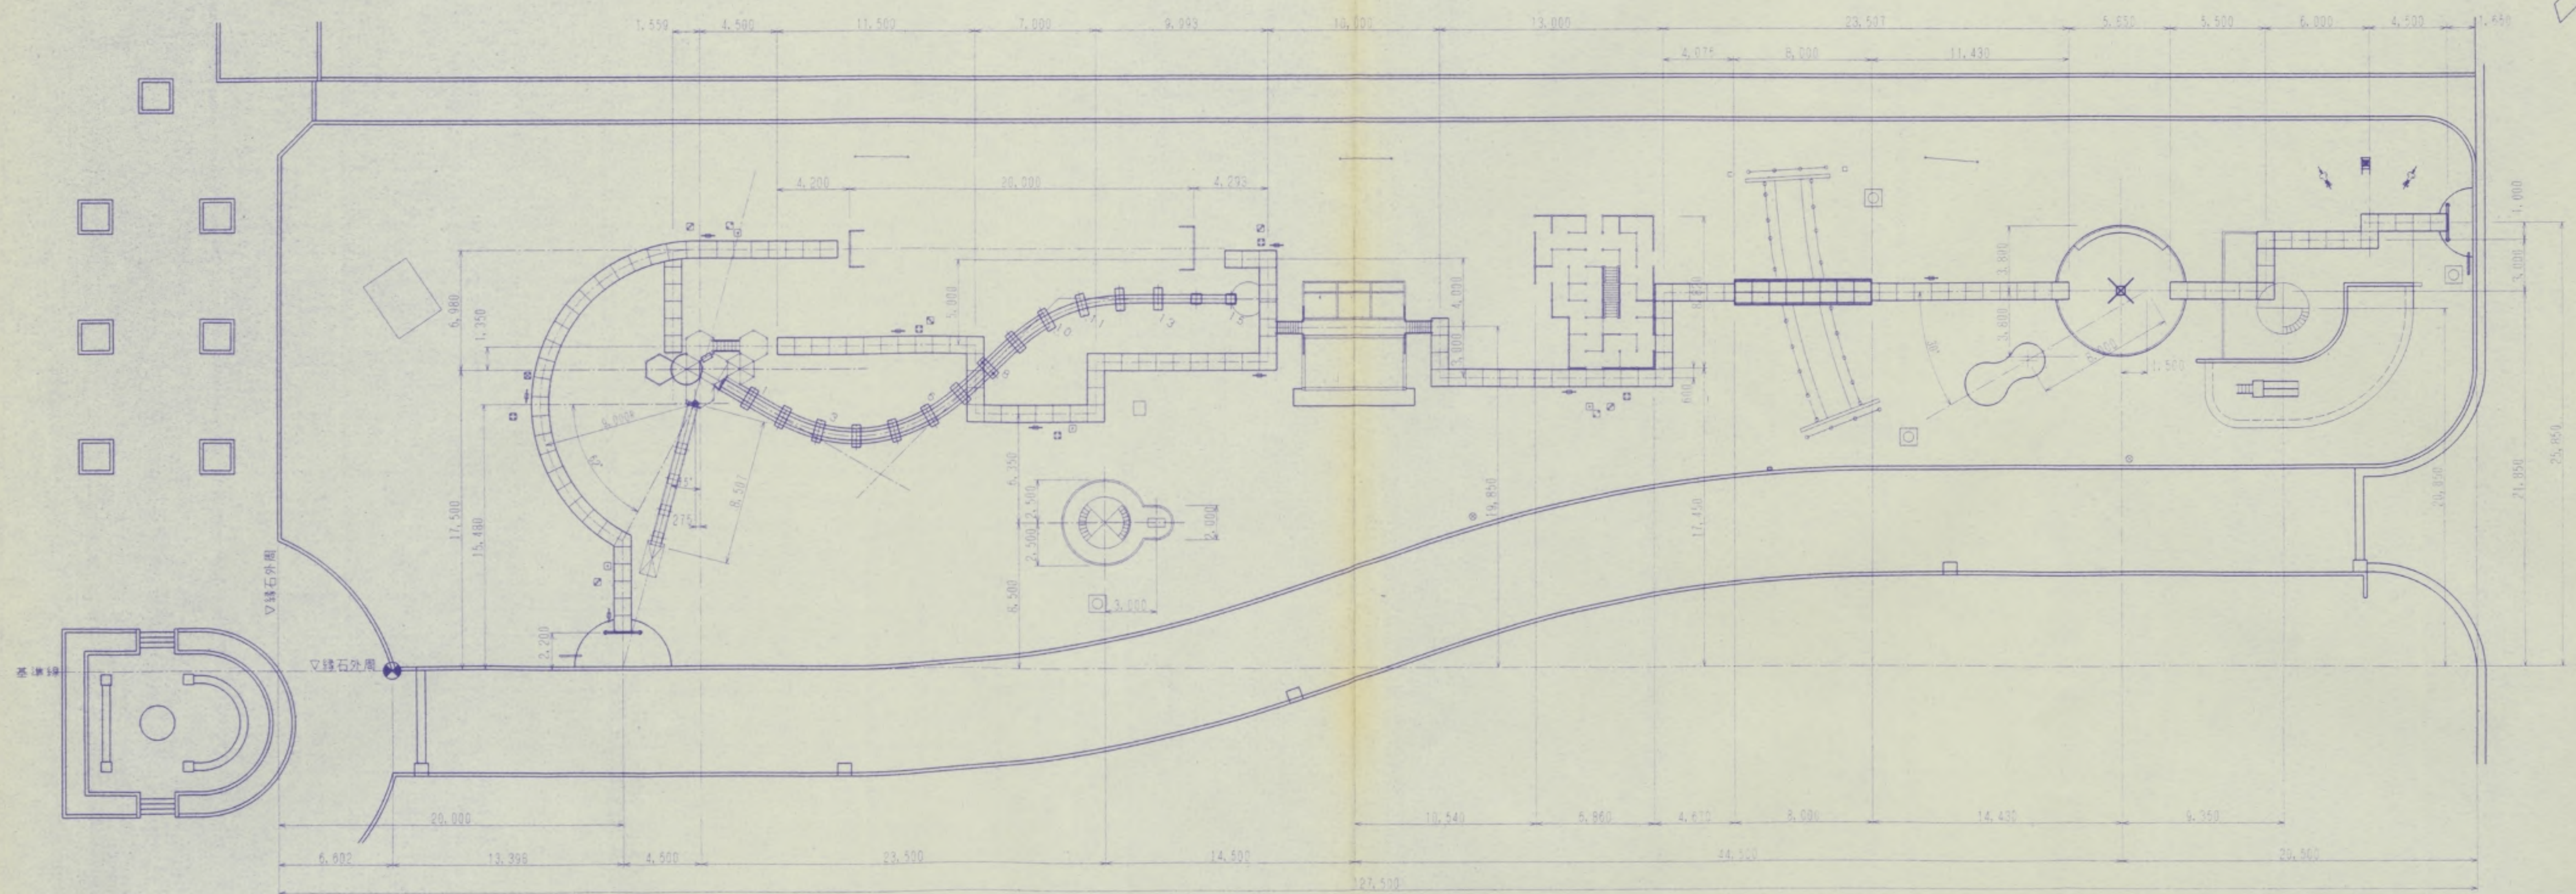

完成図















工事 番号	施工 年度	13 年度
工種	小杉町の森遊歩公園遊歩道整備工事	工事
箇所	小杉町 戸破 黒河 地内	
地割寸法図	31 枚の内	
縮尺	S=1/200	10
富山県 射水郡 小杉町		

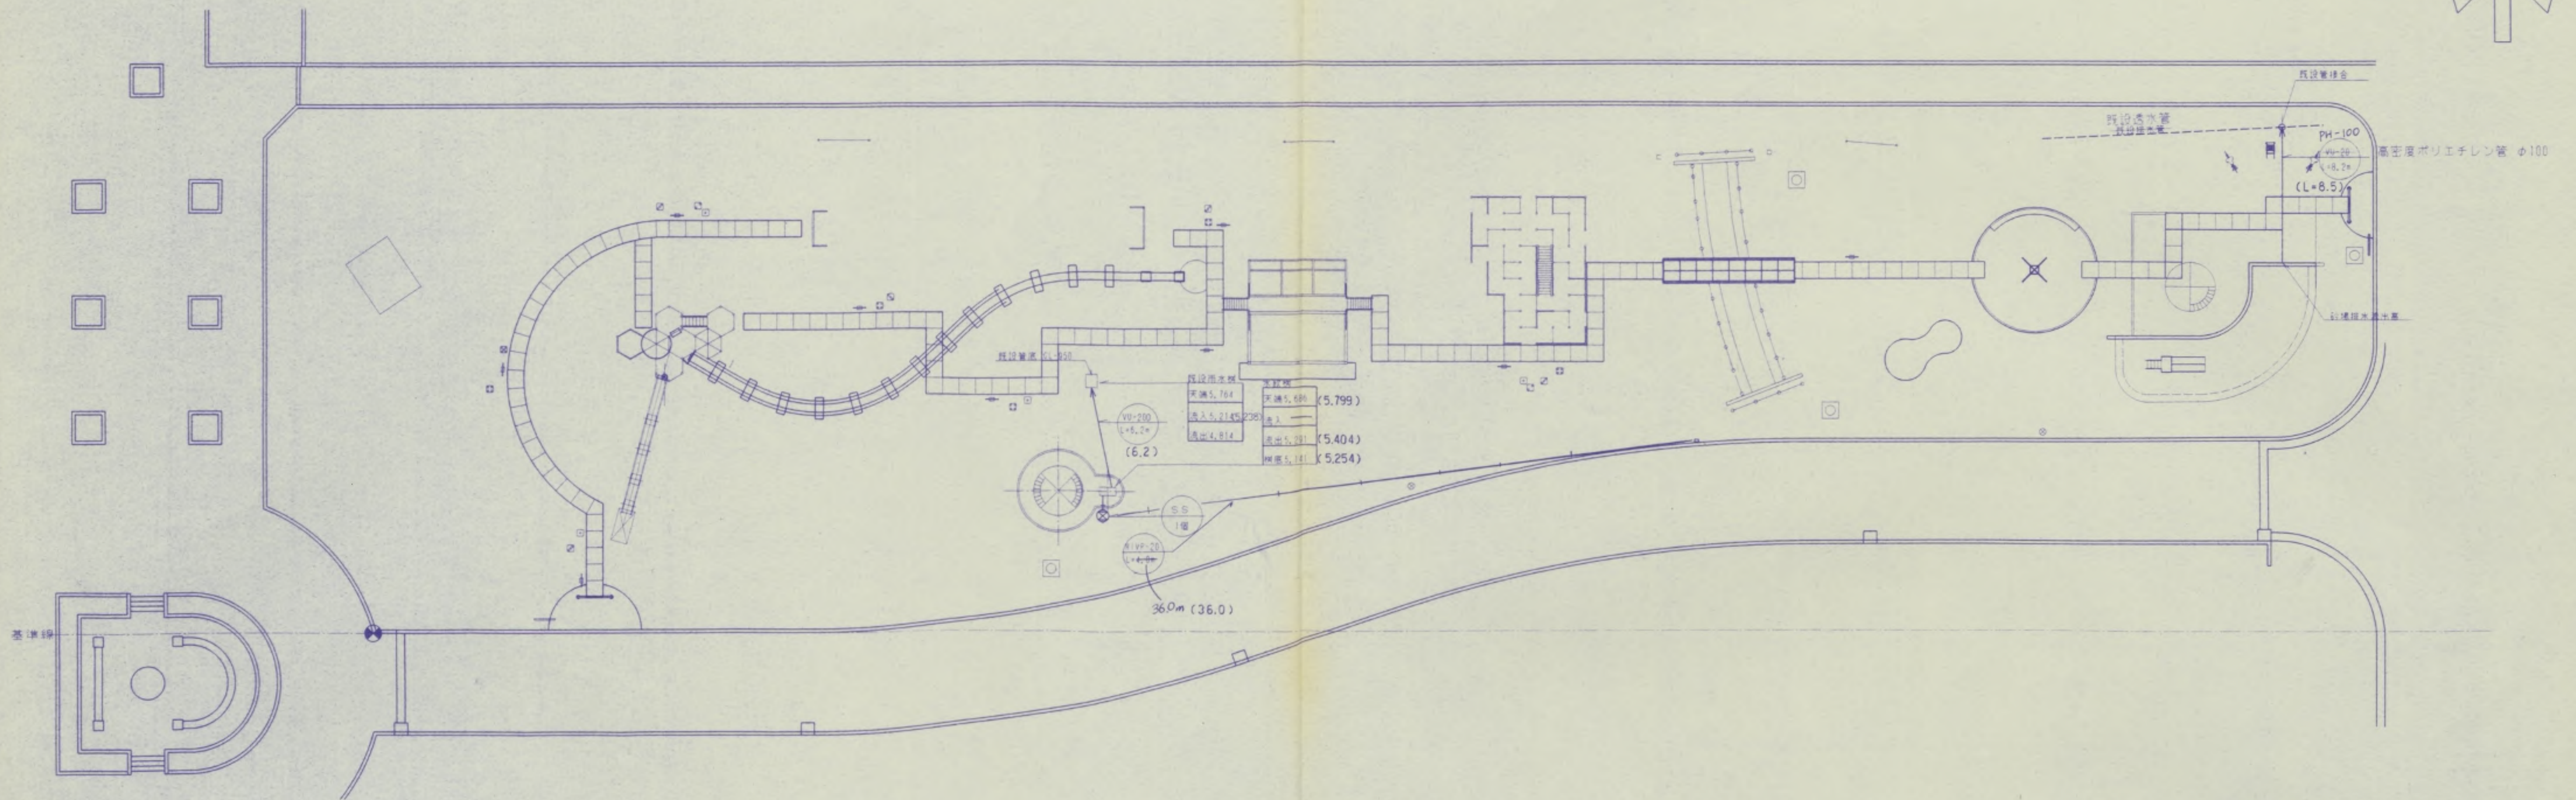


工 事 号		施 工 年 度	13年度
工 務 小杉町営の森運動公園造成地区地味造成			
園 所	小 杉 町 戸 破 黒 河 地 内		
松木・排水平面図		31	枚の内
縮 尺		S = 1/200	
富 山 県 射 水 郡 小 杉 町			

工種別	細別(名称)	記号	規格(形状寸法)	変更前	変更後	出賃高	単位	備考	工種別	細別(名称)	記号	規格(形状寸法)	変更前	変更後	出賃高	単位	備考
(施設整備)																	
道路の舗装工事	舗装	SH	1×100	66.4	66.4	70.68	m ²	詳細図(1)参照	スベリ面	SD		A ¹ 124(成形品) 3,125×3,525m	1	1	1	基	詳細図(14)参照
土留工事	土留								ワイコロ	SH		F(形成品) φ5.5m	9	9	9	基	詳細図(15)参照
コンクリート工事	コンクリート舗装	TH	1×65	107.9	109.0	113.54	m ²	詳細図(1)参照	サイコロスラッパ	ST		人達石供出付 2,500×2,500 2,500×2,500	17	17	17	基	詳細図(15)参照
道路舗装工事	レンガ舗石	RE	レンガ1丁 125×100×60	47.5	48.6	51.57	m ²	詳細図(1)参照	グラウトボード	SG		鉄網板 3,125×2,144 サージン板	2	2	2	基	詳細図(15)参照
道路施設整備工事	道路施設整備工事								トリム設置工	TR-A		TR-A 3,125×2,144 サージン板	1	1	1	基	詳細図(15)参照
(理合器具)	アスファルト(ア)	GH-A	3×450(1.5m以上) 125(1.5m以上)	28.8	28.0	28.41	m	詳細図(15)参照	トリム(1.5m)	TR-1a		W=2,144 サージン板	1	1	1	基	詳細図(16)参照
	アスファルト(バ)	GH-B	3×450(1.5m以上) 125(1.5m以上)	39.4	38.6	39.71	m	詳細図(15)参照	トリム(2.0m)	TR-2a		W=2,144 サージン板	1	1	1	基	詳細図(16)参照
	アスファルト(シ)	GH-C	3×450(1.5m以上) 125(1.5m以上)	144.8	144.0	144.32	m	詳細図(15)参照	トリム(2.5m)	TR-2b		H=3,000 サージン板	1	1	1	基	詳細図(17)参照
	石の橋	NB	8,000×1,550	1	1	1	基	詳細図(7)参照	トリム(2.5m)	TR-2c		H=3,000 サージン板	1	1	1	基	詳細図(17)参照
	六角とりで	RT	4,500×7,371(4.5m)	1	1	1	基	詳細図(3.4.5)参照	トリム(2.5m)	TR-2d		H=3,000 サージン板	1	1	1	基	詳細図(17)参照
	ローラースライダー	RS	ゴムローラーφ30 1,271,750	1	1	1	基	詳細図(5.7)参照	トリム(2.5m)	TR-2e		H=3,000 サージン板	1	1	1	基	詳細図(17)参照
	ジェットスライダー	JS	1,500	1	1	1	基	詳細図(8)参照	舗装工	SH		SH 3,125×3,525m	1	1	1	基	詳細図(15)参照
	クロスロップウェイ	CR	2 1,271,750	1	1	1	基	詳細図(9)参照	トリム設置工事	TR-A		TR-A 3,125×3,525m	1	1	1	基	詳細図(11)参照
	バケットスライダー	BS	6,220×5,900	1	1	1	基	詳細図(10)参照	舗装施設	SH		SH 3,125×3,525m	1	1	1	基	詳細図(15)参照


工事 番号		施工 年度	13 年度
工種	小杉町数の森運動公園遊戯広場整備工事		
箇所	小杉町 戸部 黒河 地内		
施設平面図	31 枚の内		
縮尺	S=1/200		
富山県射水郡小杉町			

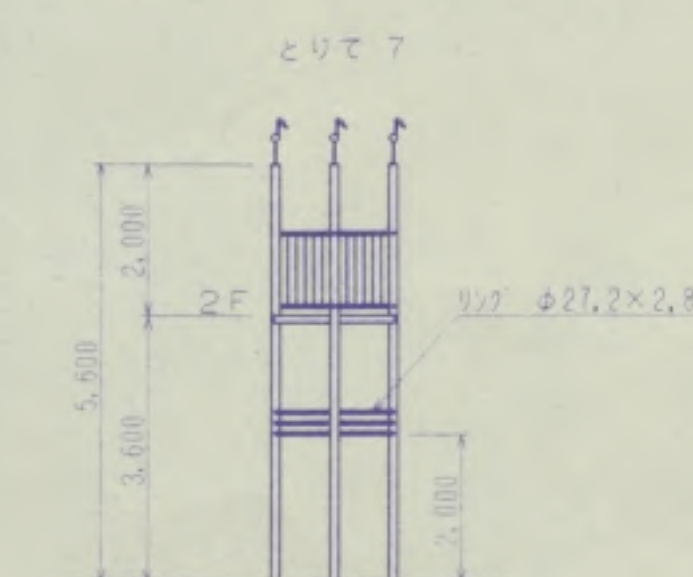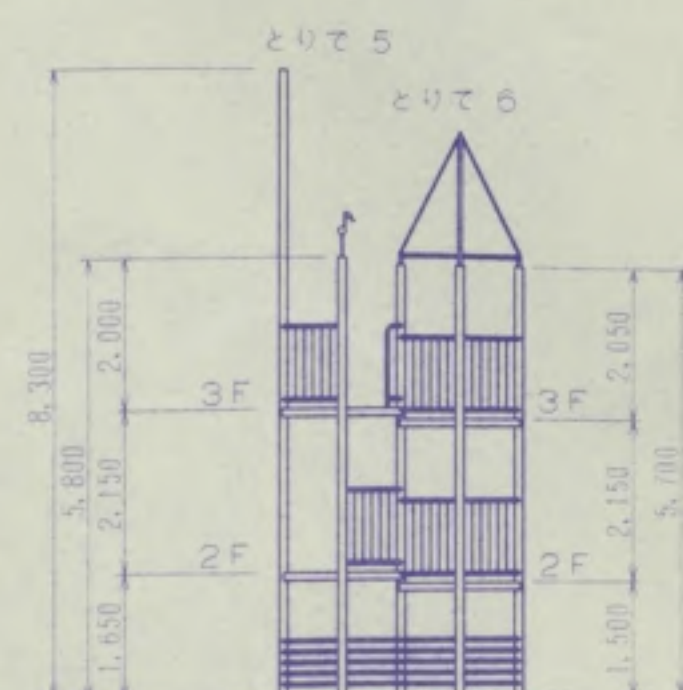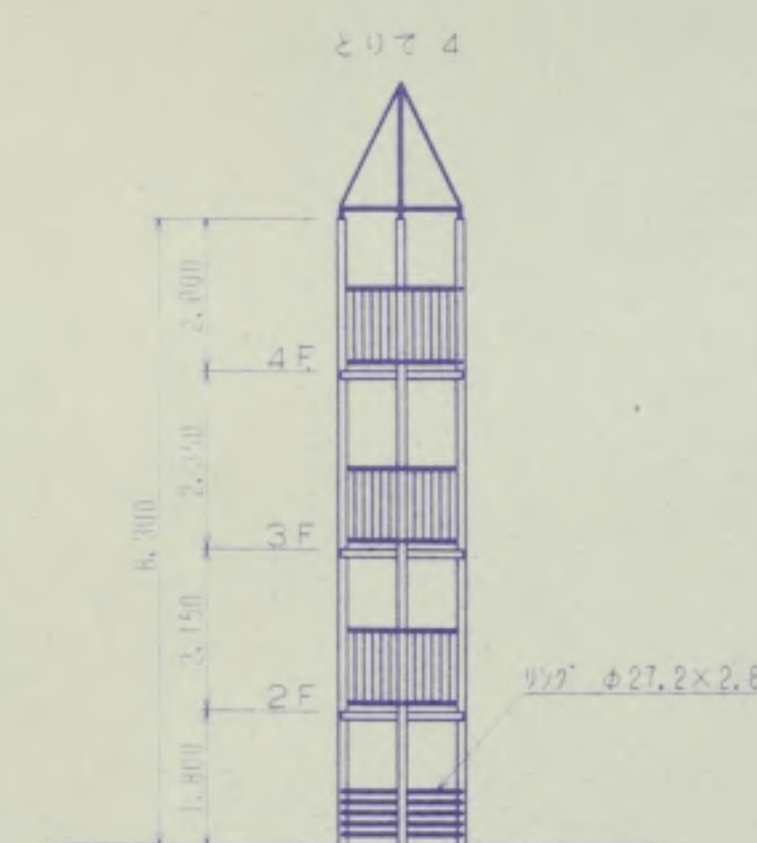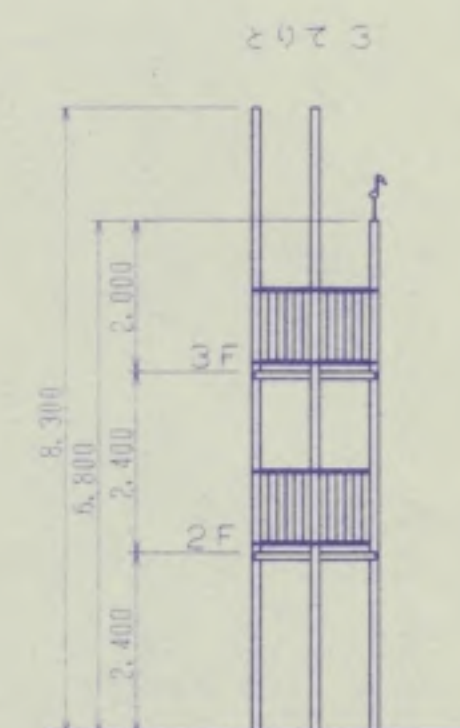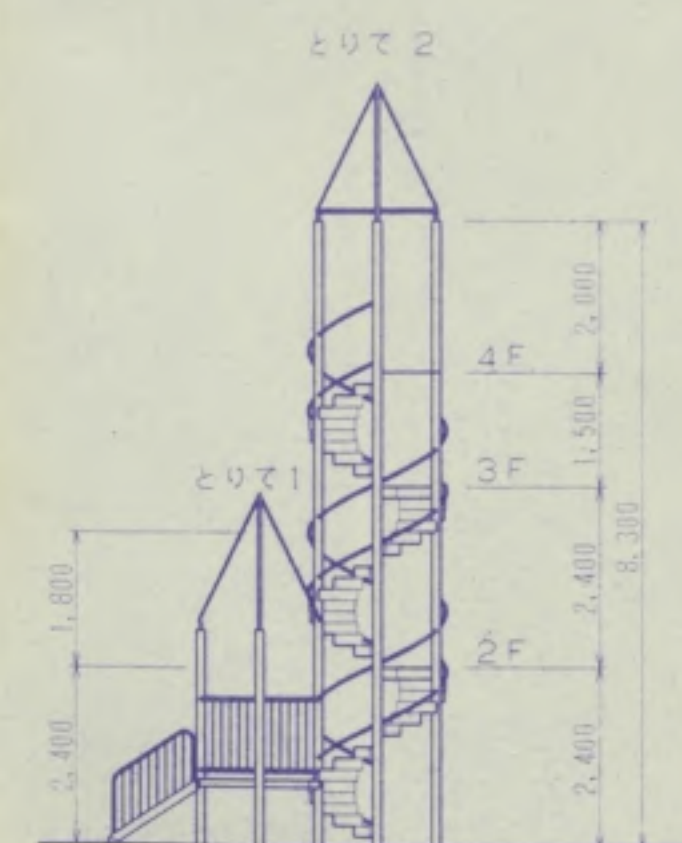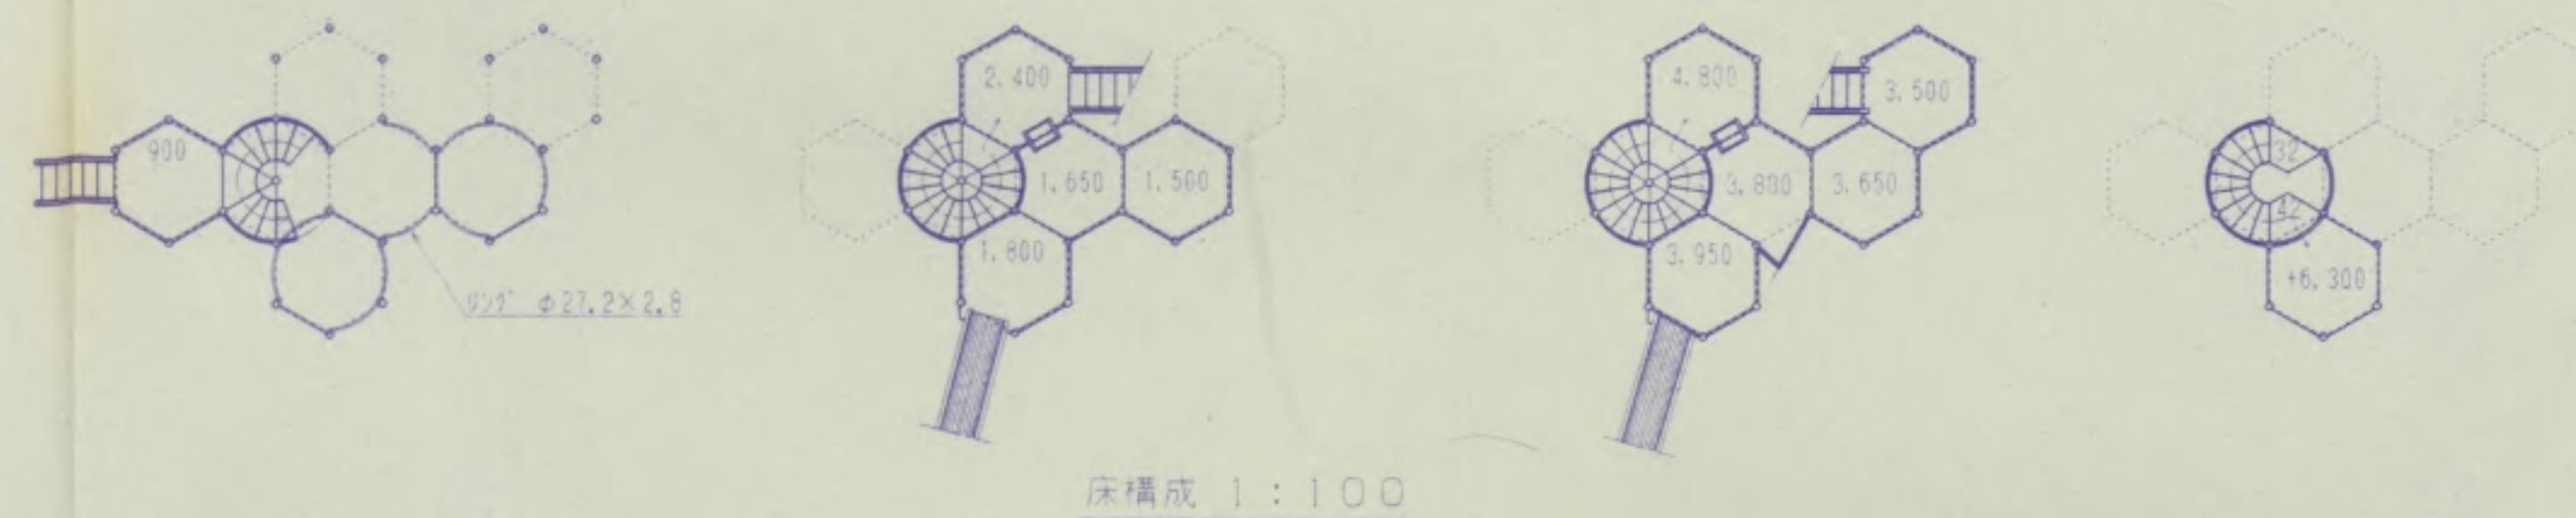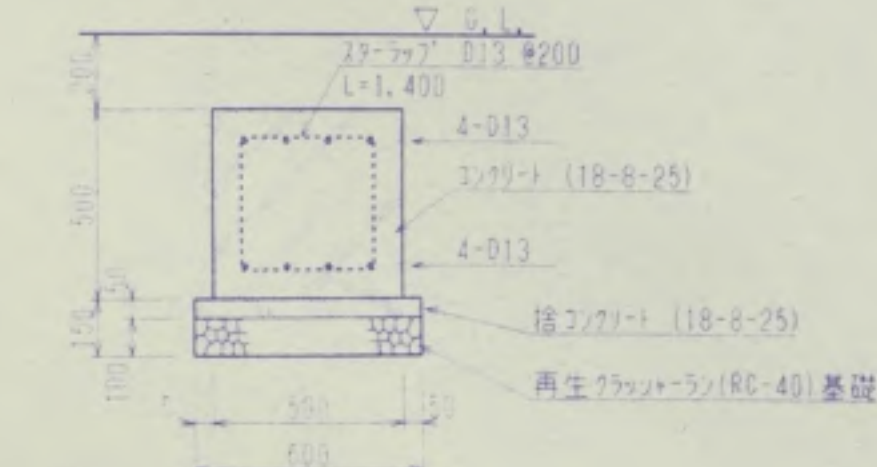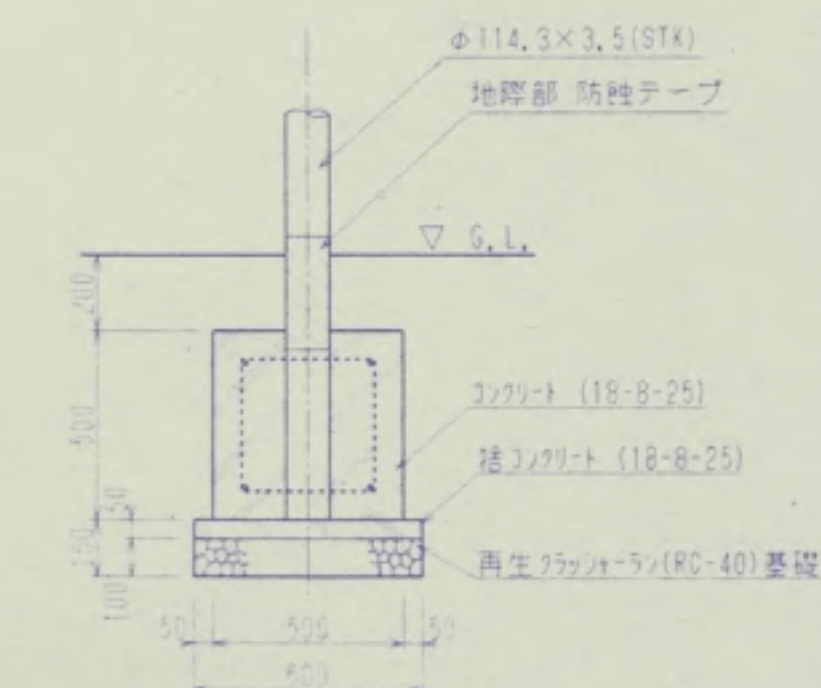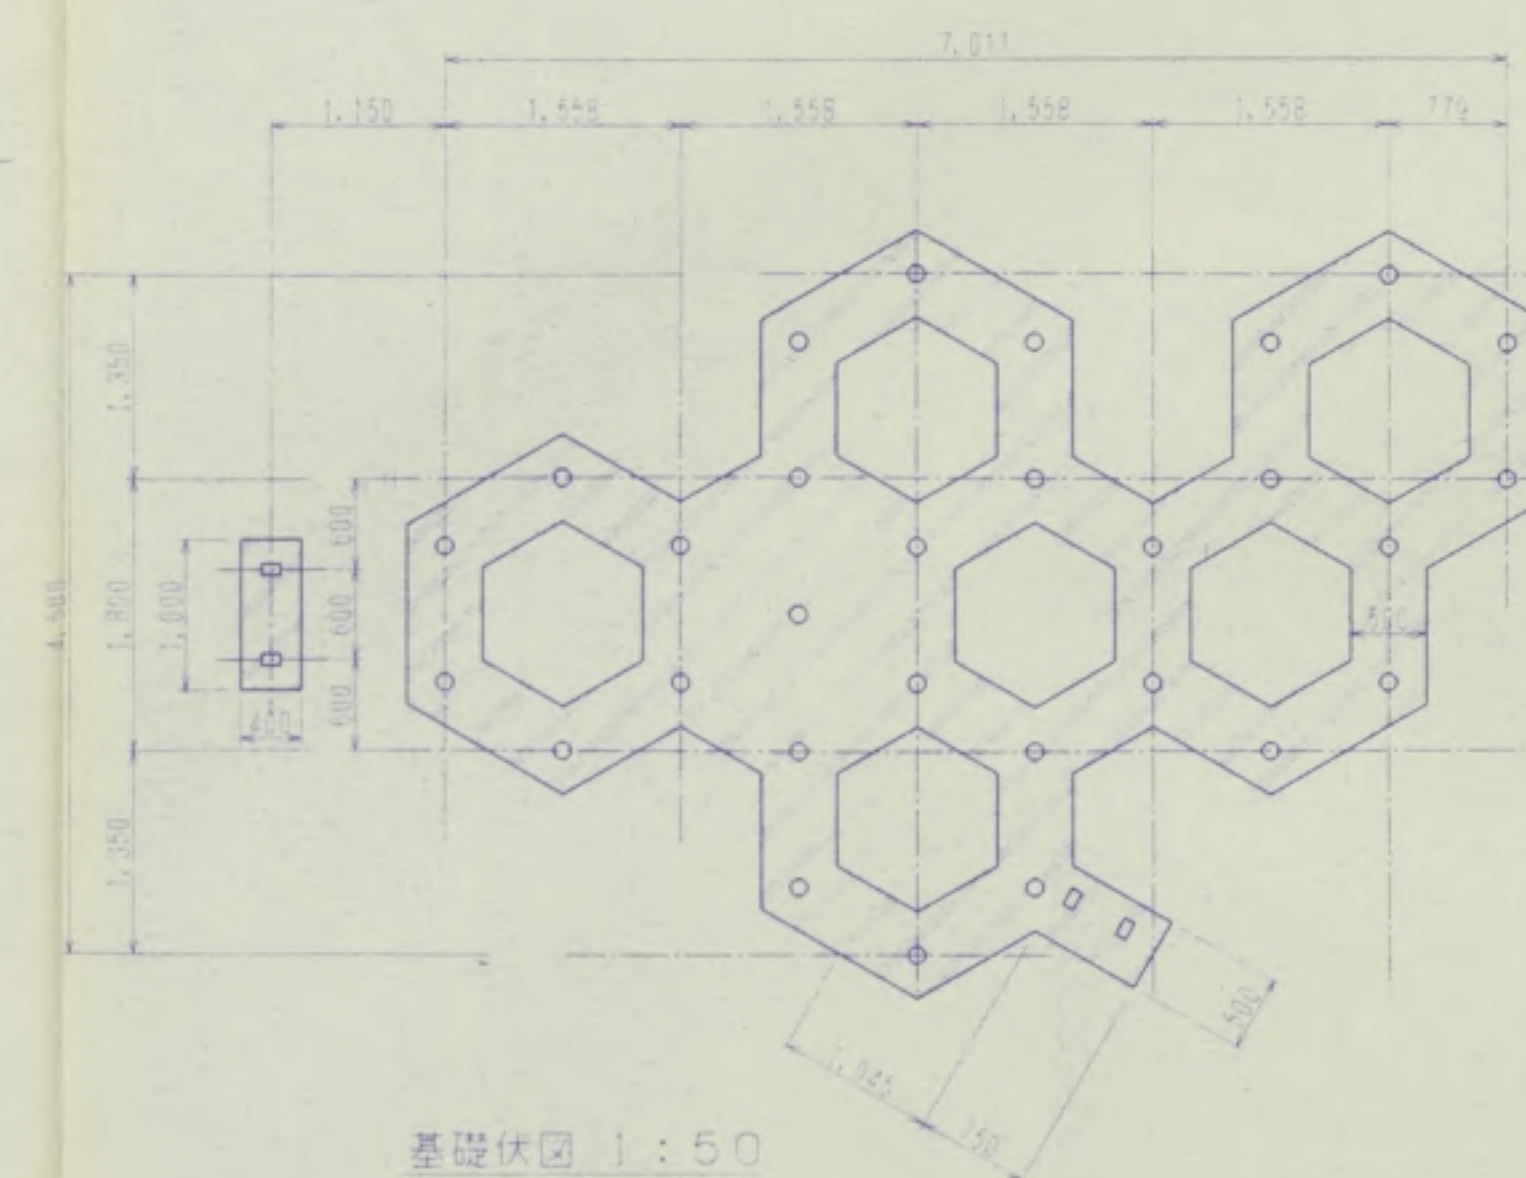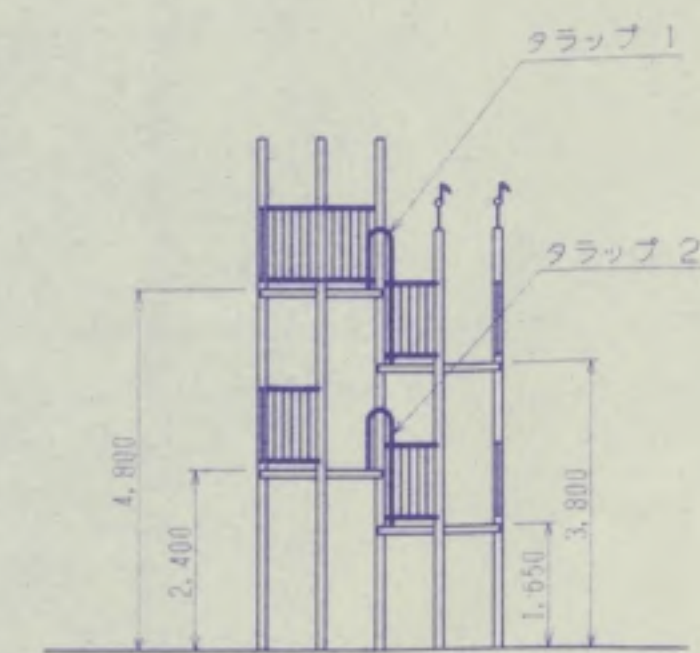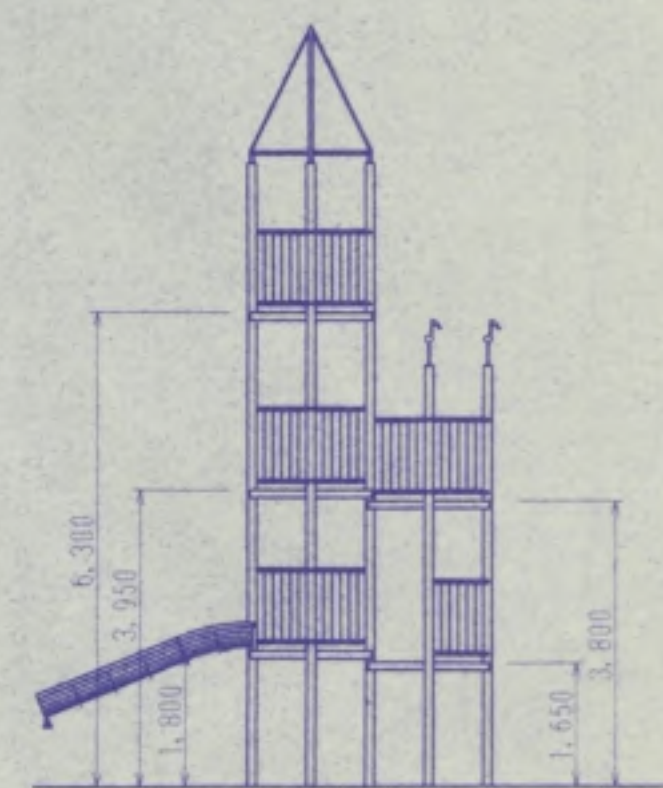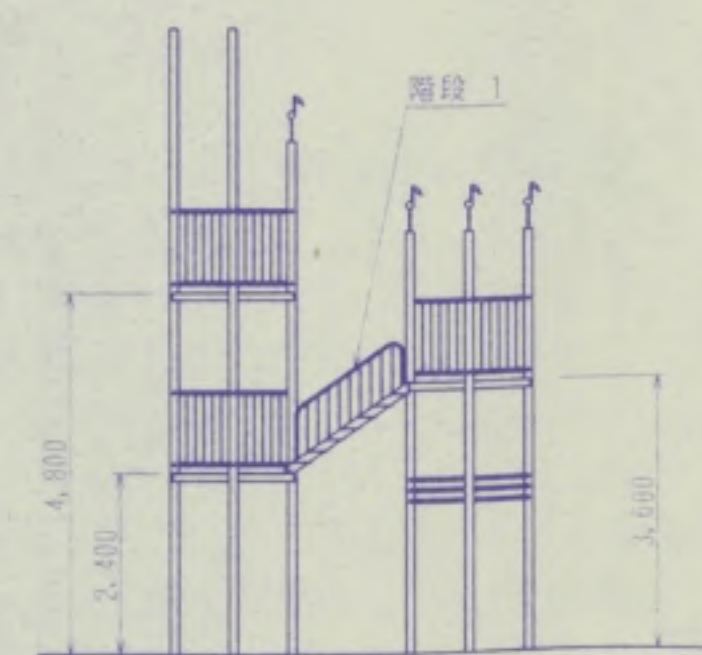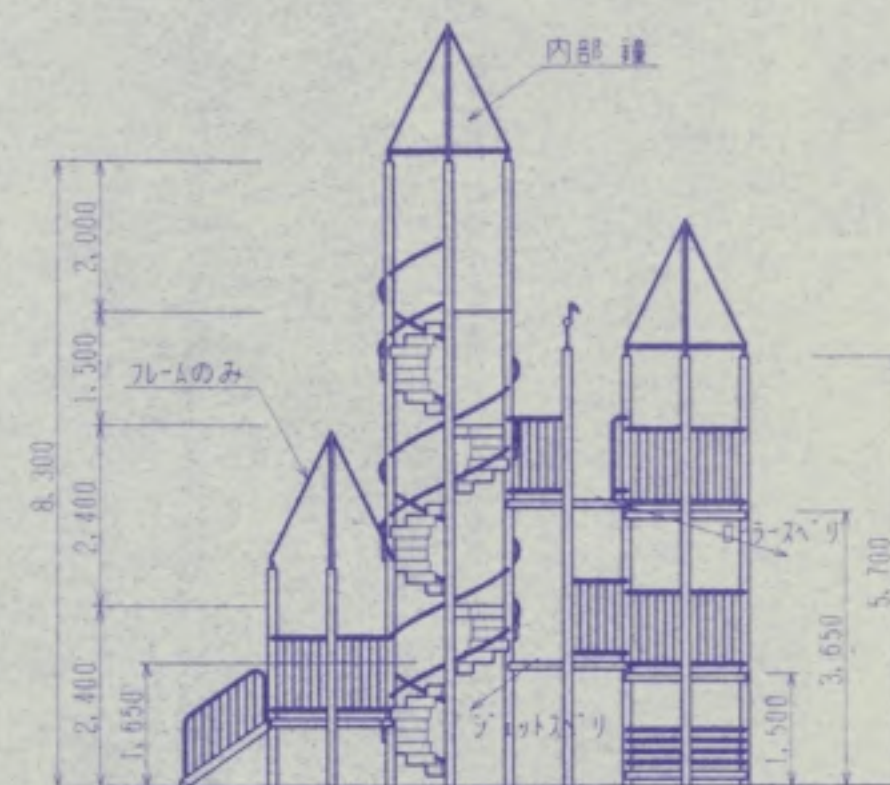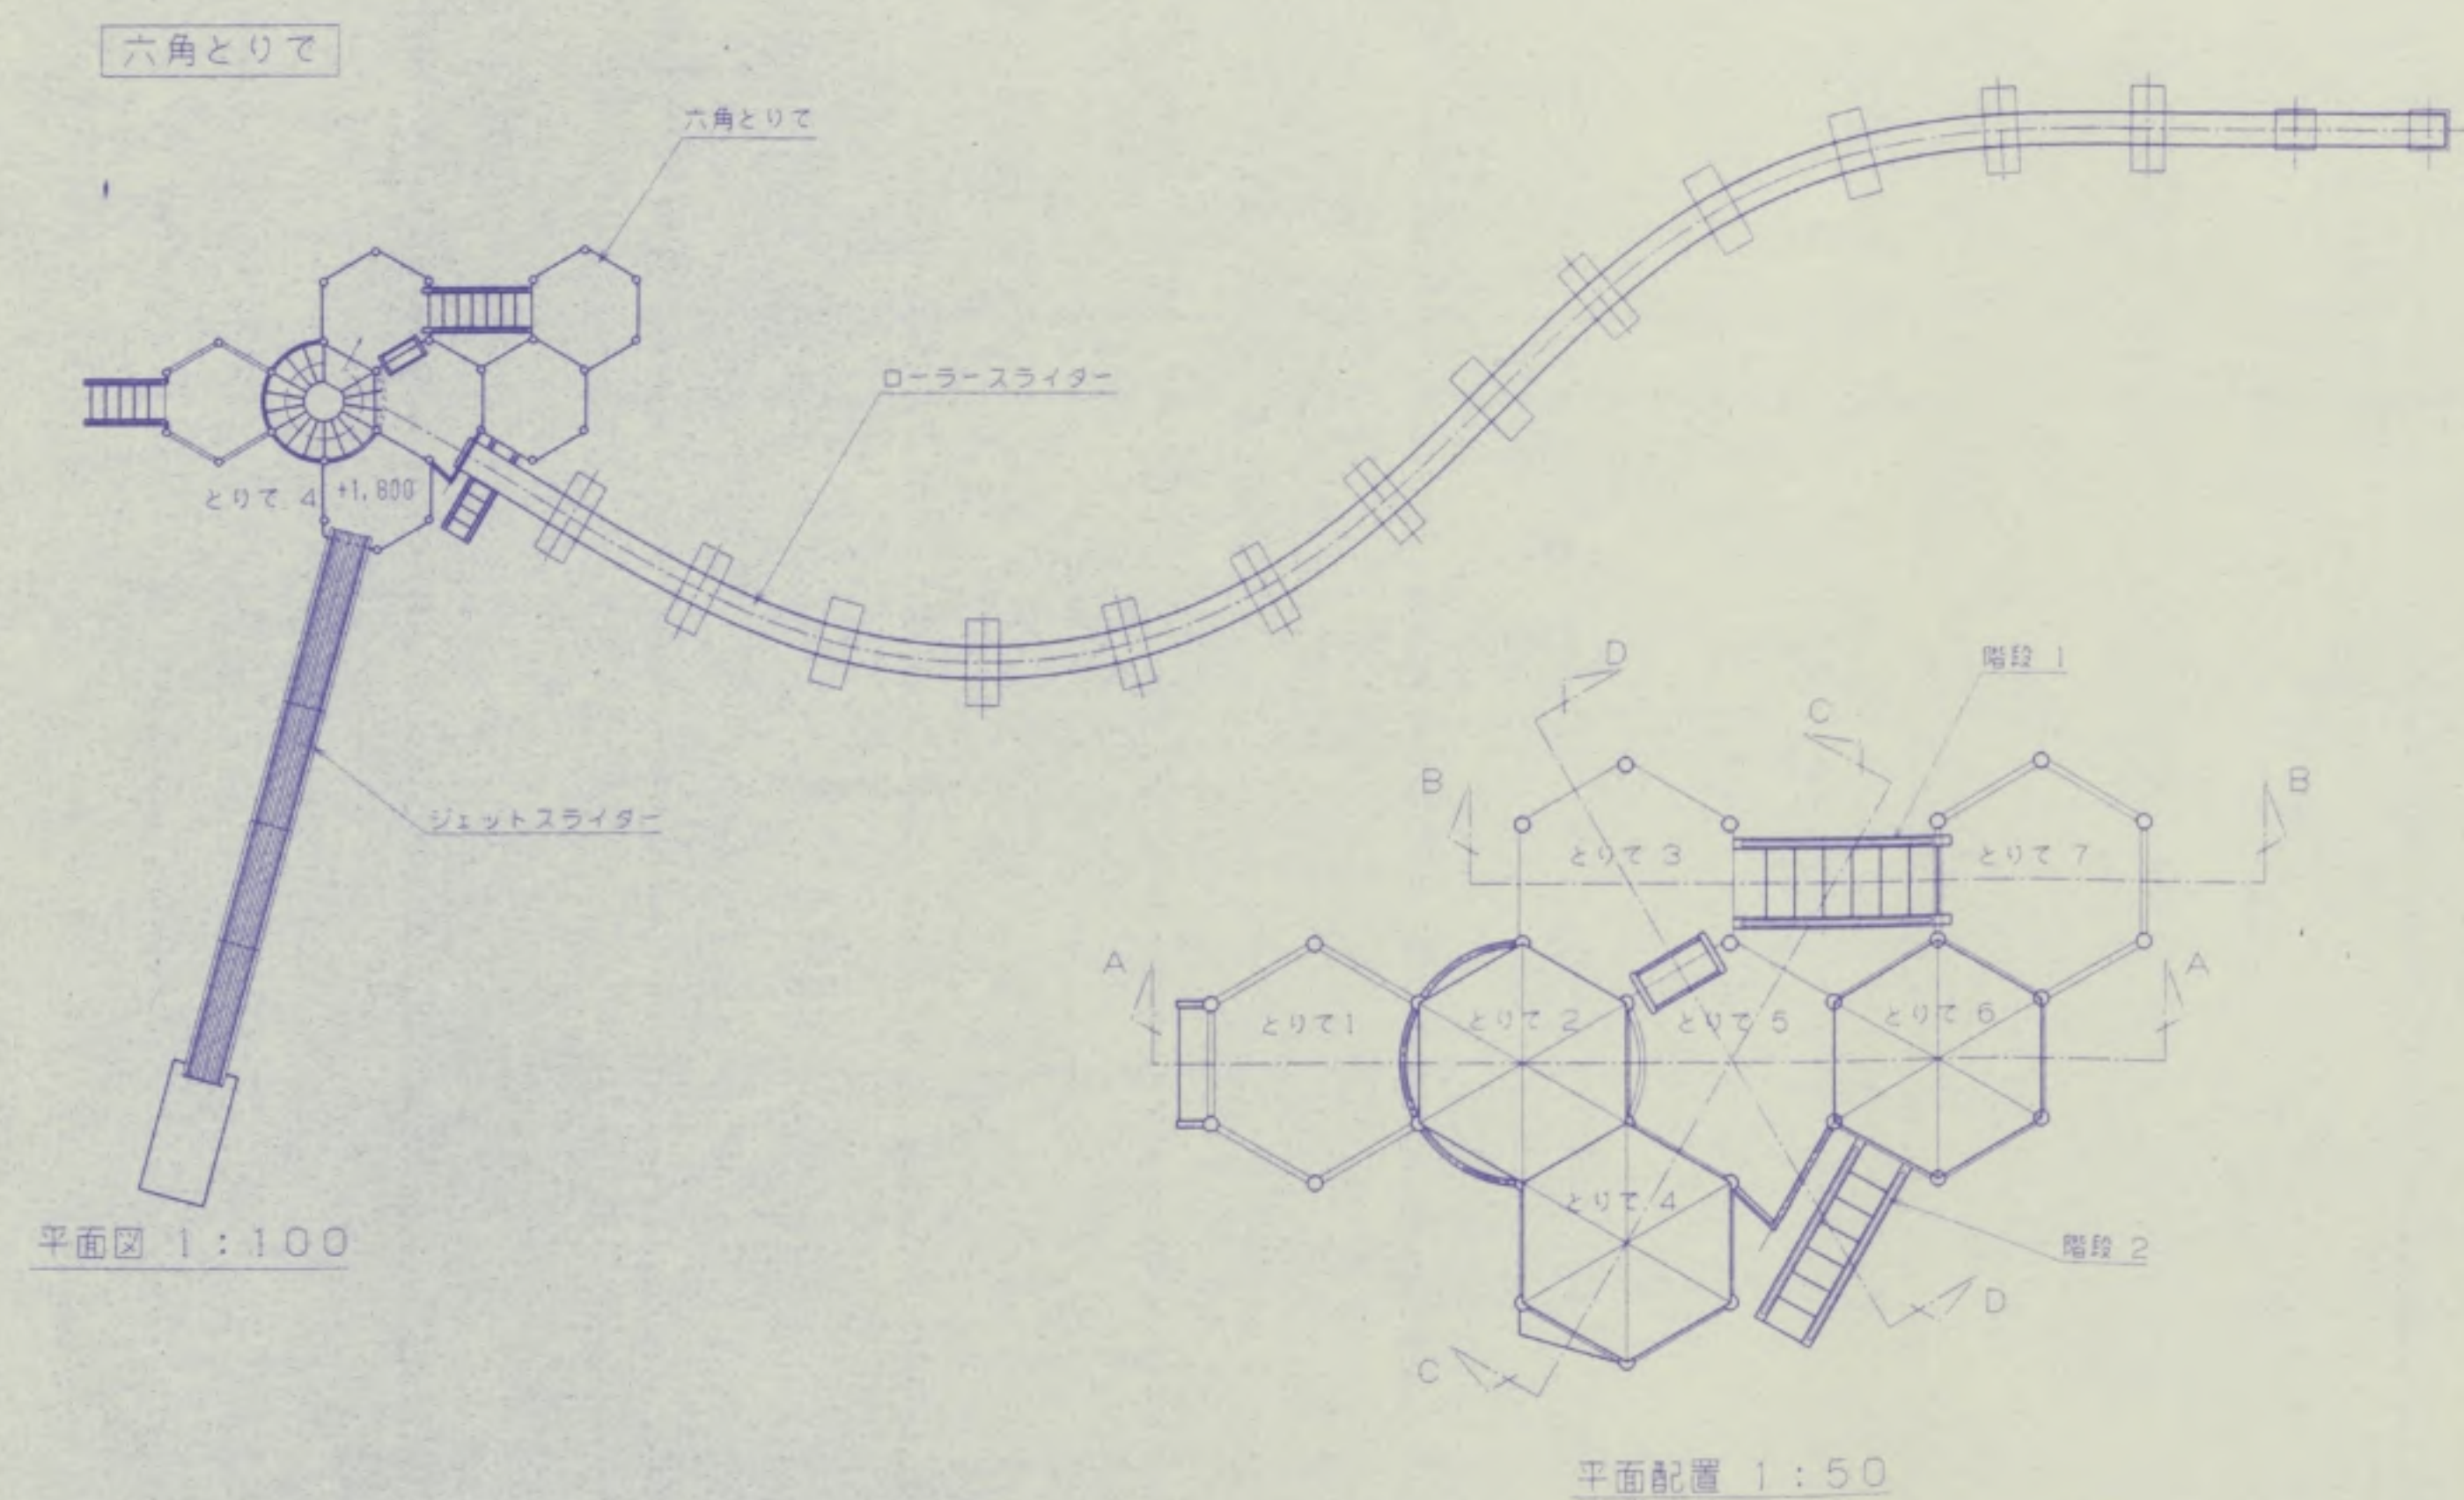


完成図			
工事番号		施工年度	13年度
工種	小杉町歌の森運動公園遊戯広場地造園		工事
箇所	小杉町戸路黒河地内		
計画図-3	31		枚の内
路線図示			15
富山県射水郡小杉町			

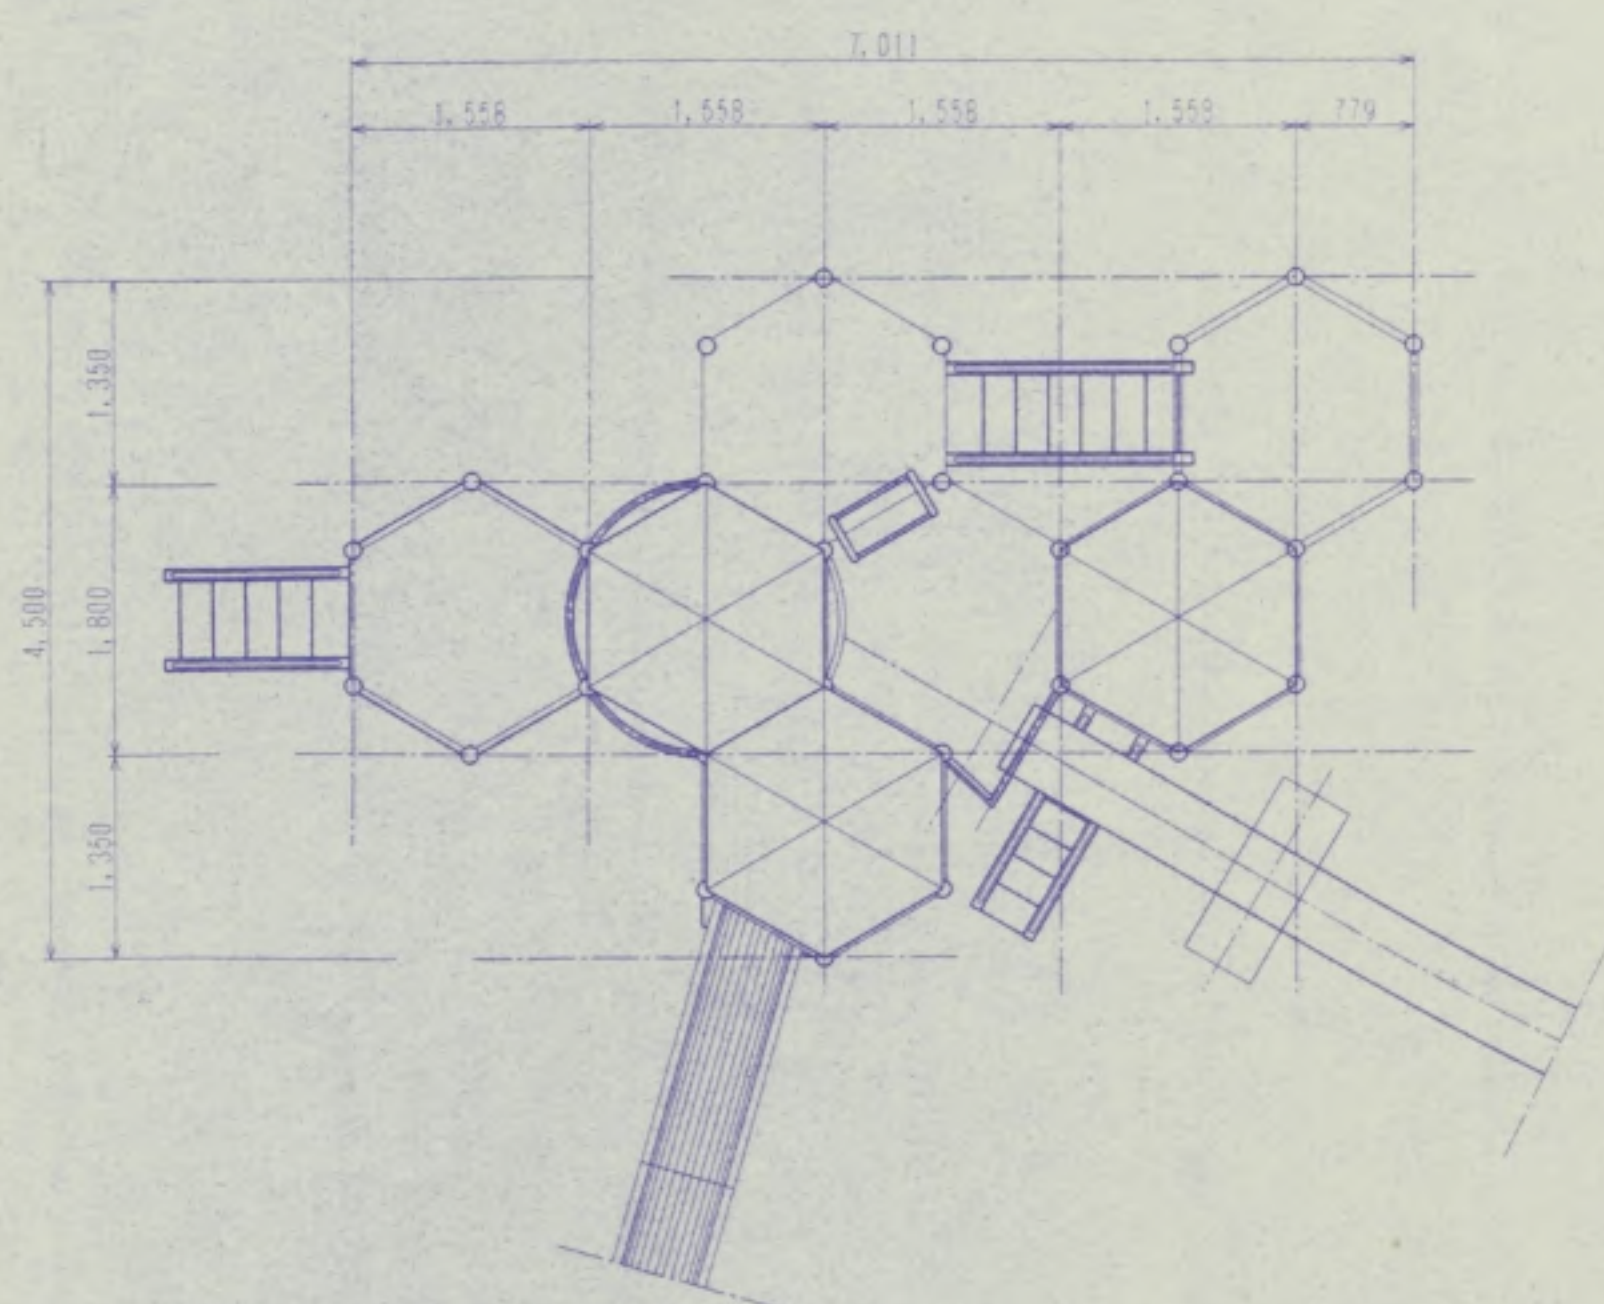


柱配置図 1:50

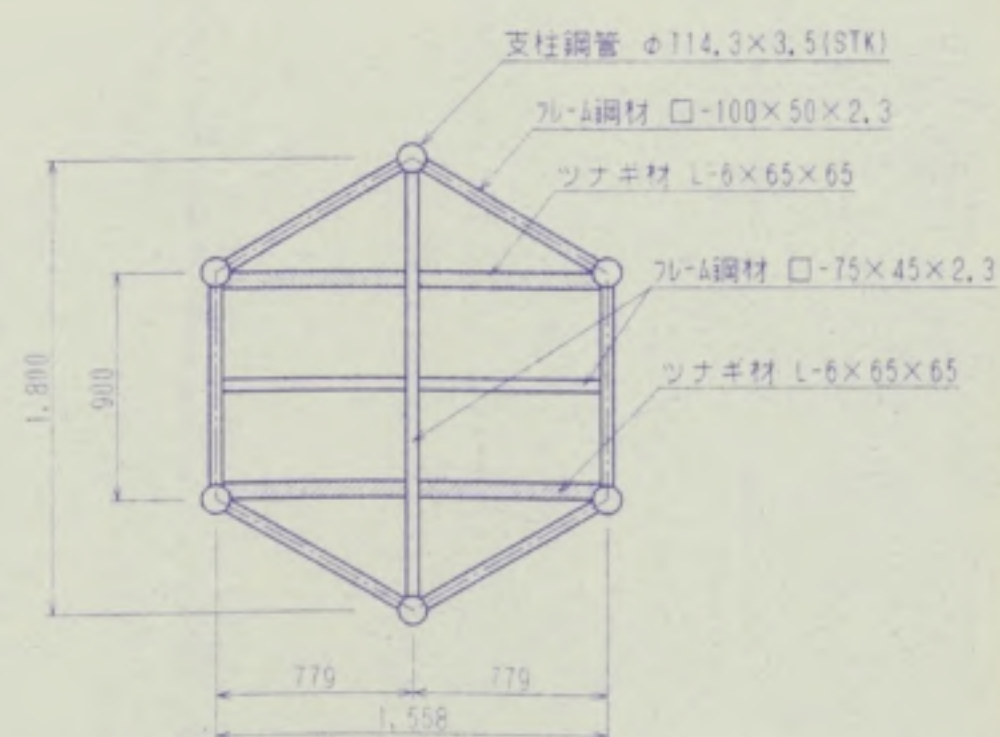


床軸組図 1:30

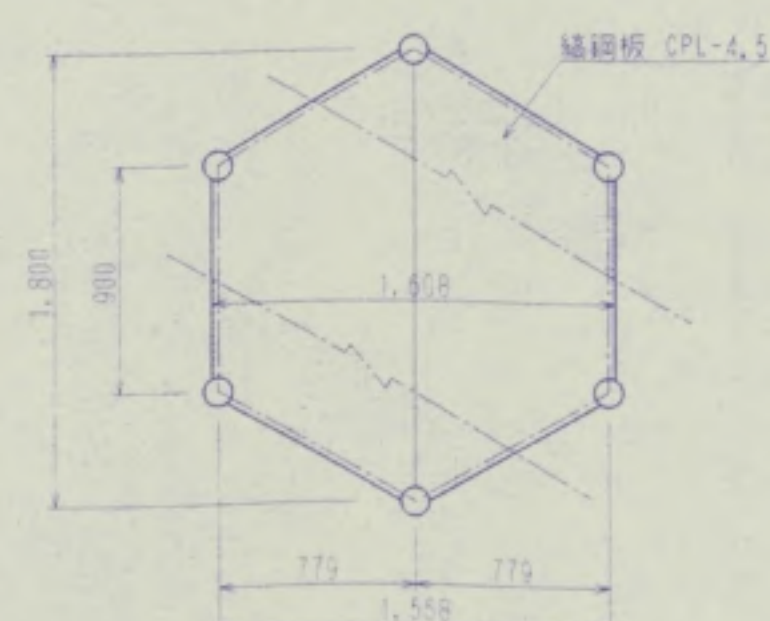


床平面図 1:30

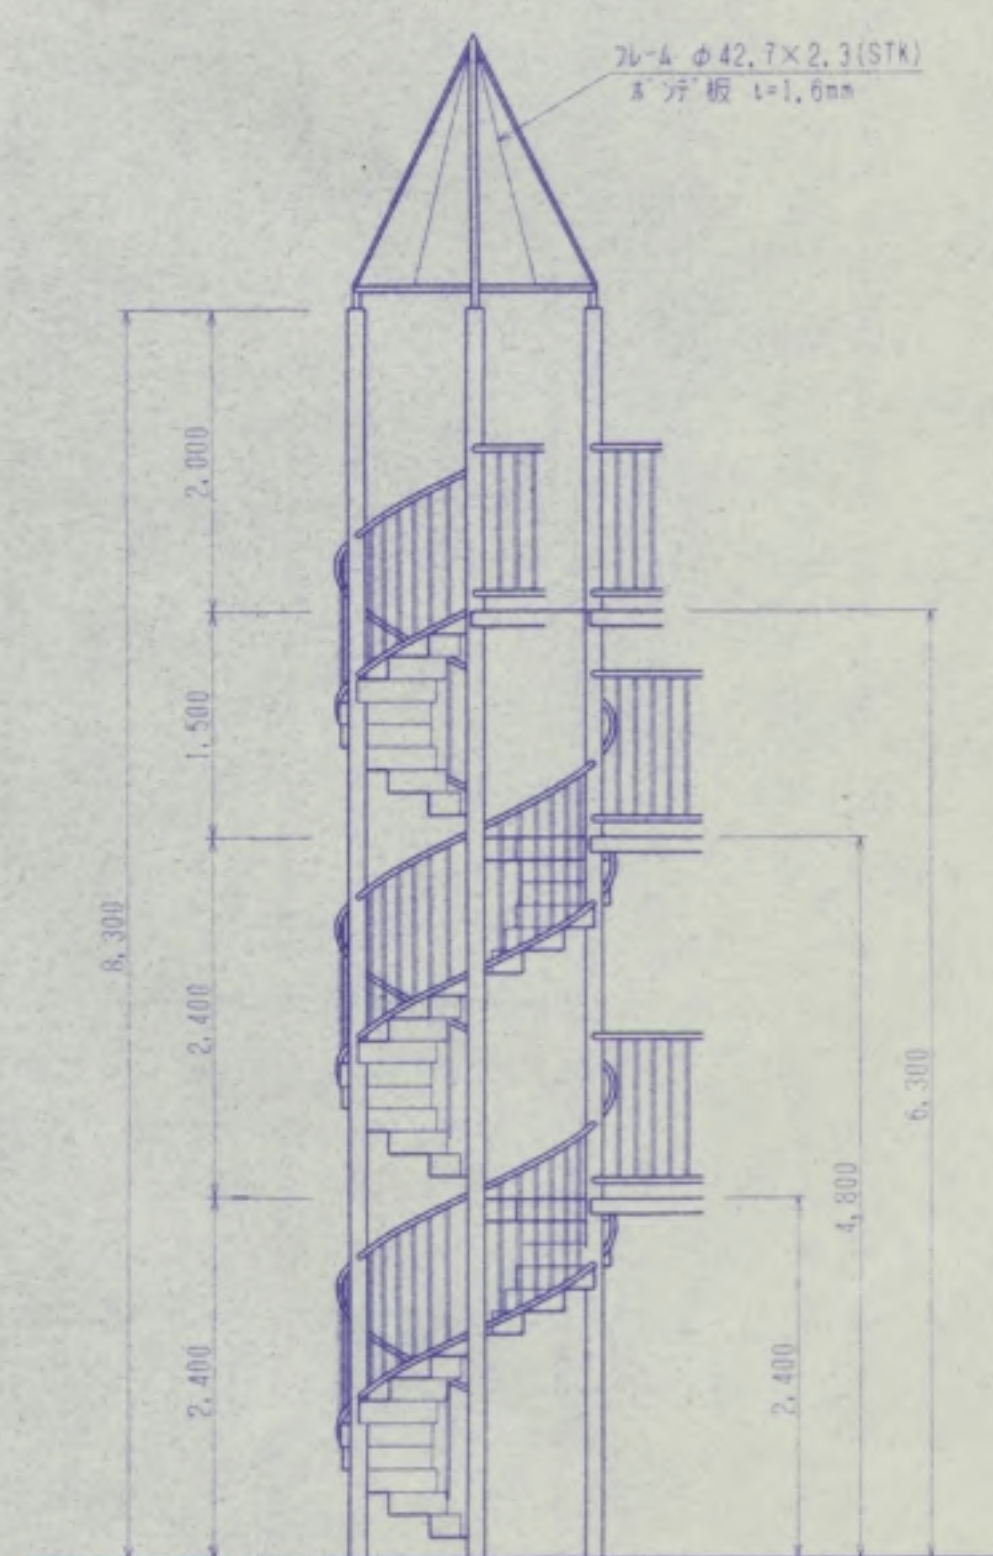


螺旋階段 1:50

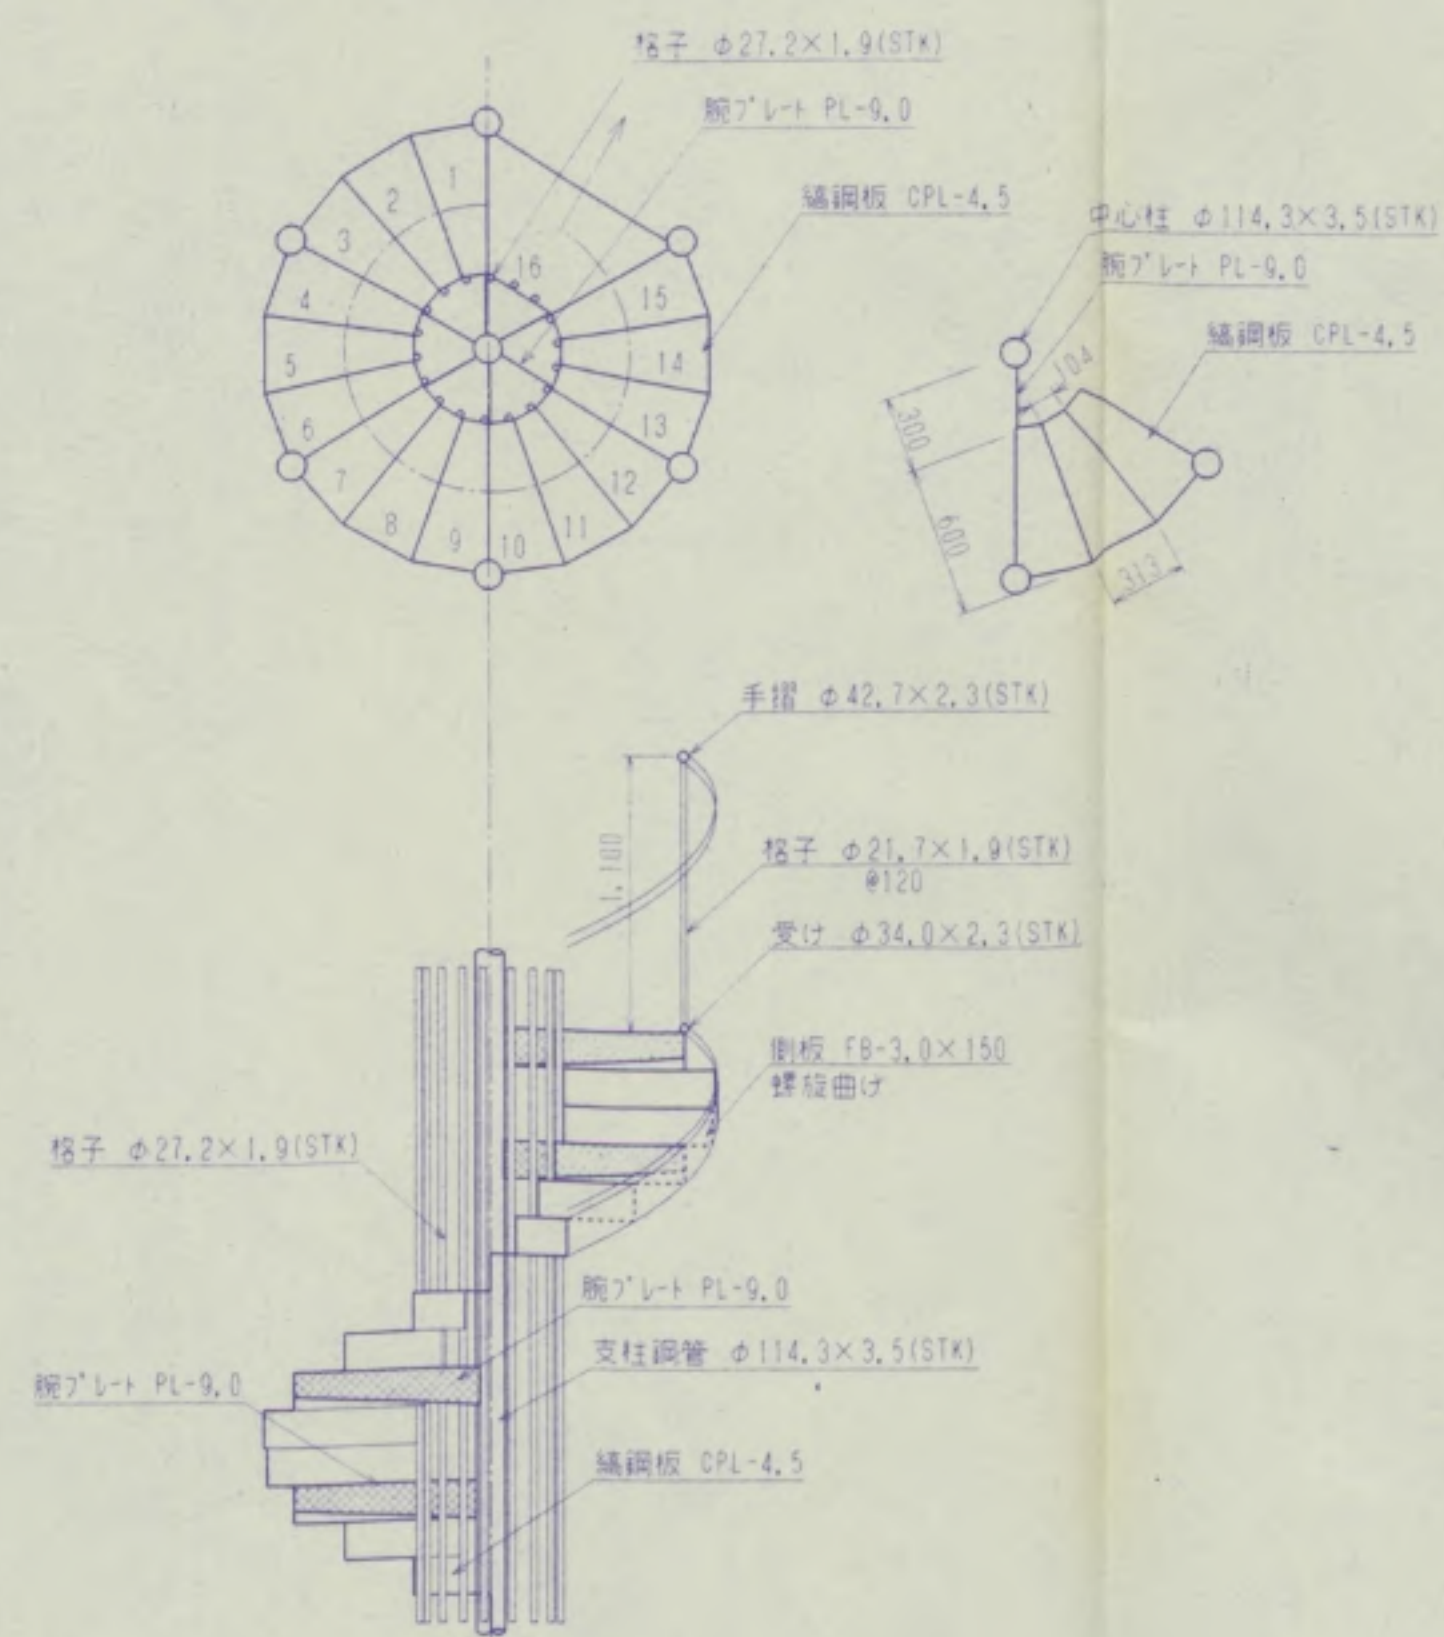


階段詳細 1:30

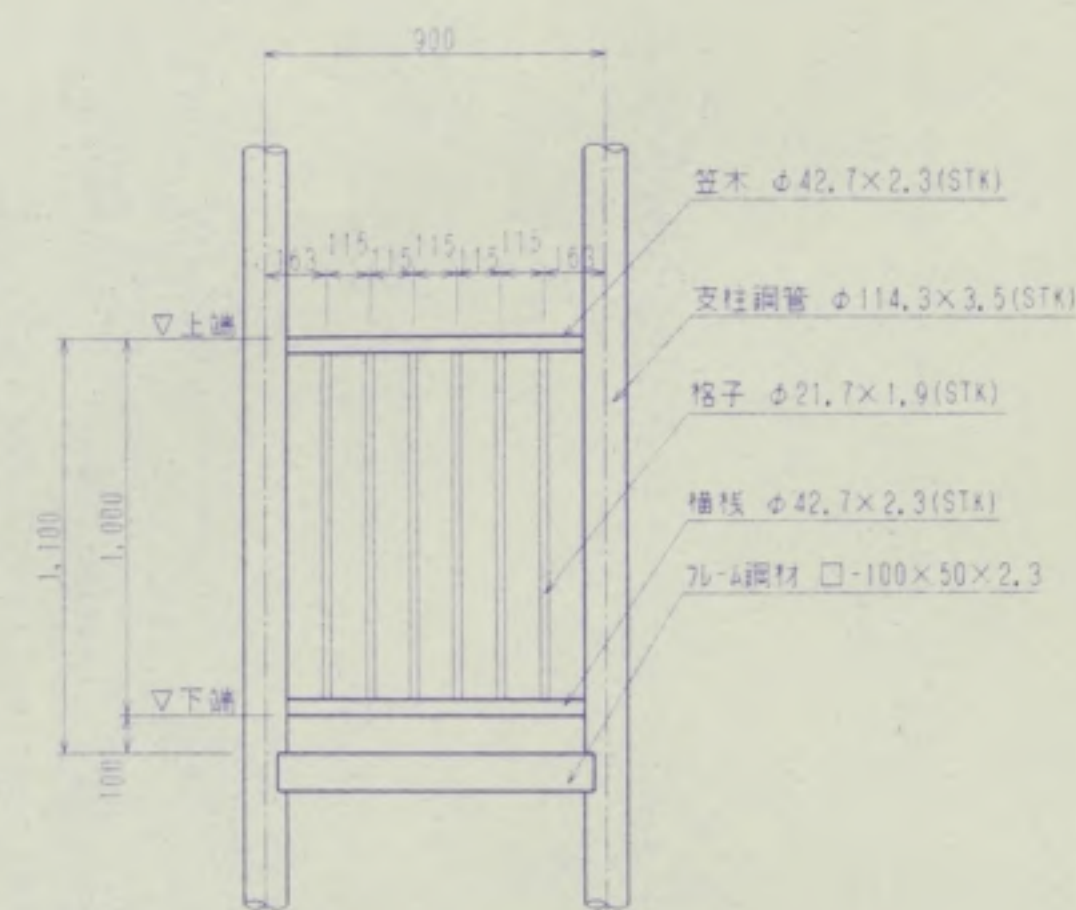


手摺詳細 1:20

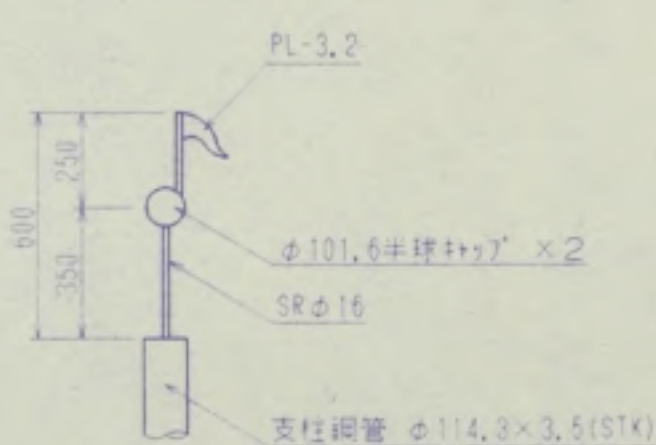


音符詳細図 1:20

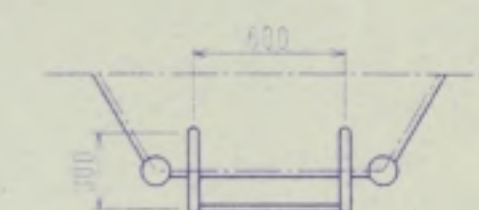

屋根加工図 1:30

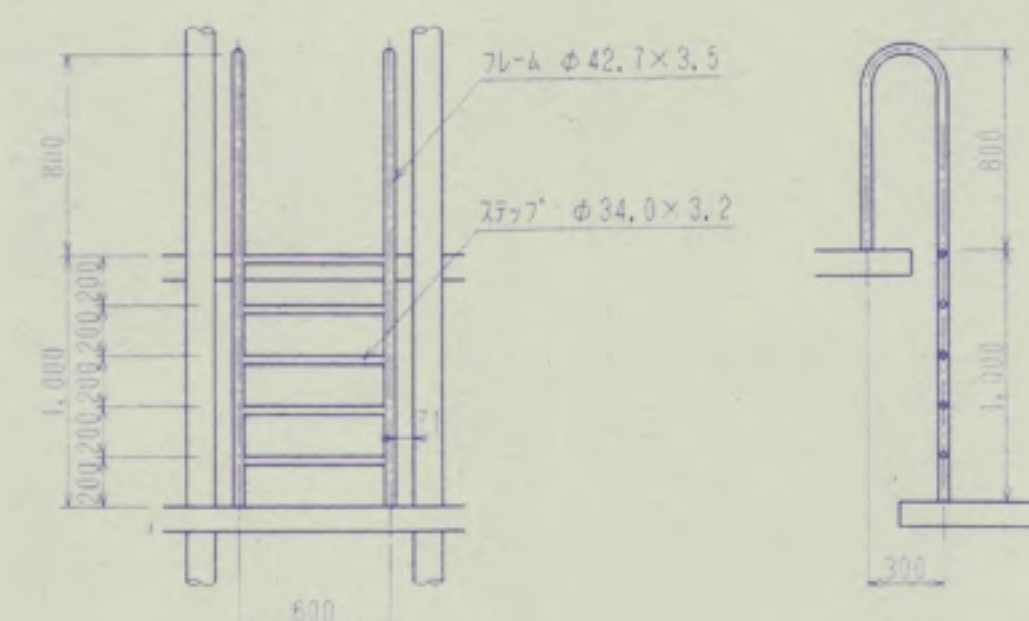

フラップ 1 1:30

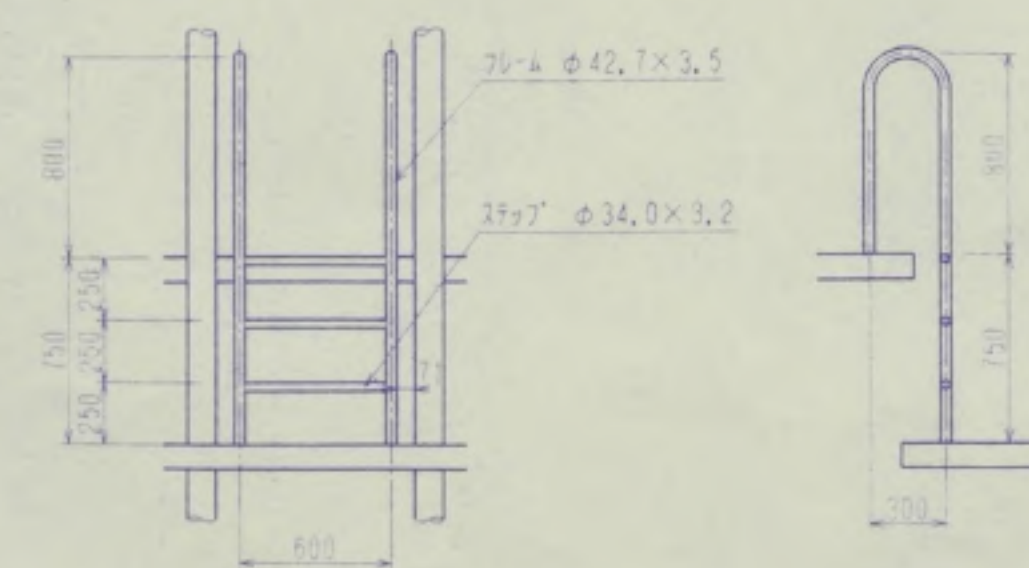


フラップ 2 1:30


仕様	電気亜鉛メッキ鋼材
鋼材	下地処理 高分子14'樹脂塗装 1回
塗装	中塗り フタル酸樹脂塗装 1回
仕上げ	上塗り フタル酸樹脂塗装 1回
材料	ステンレス製品
地盤処理	防汚テープ巻き (鋼材部分)
当製品は	(社)日本公園施設業協会 生産物賠償責任保険 加入製品とする。

完成図


工事番号	施工年度	13年度
工事種別	小杉町取の森運動公園遊歩道整備工事	工事
場所	小杉町戸破黒河地内	工事
詳細図	4	31枚の内
縮尺	図示	16
富山県射水郡小杉町		

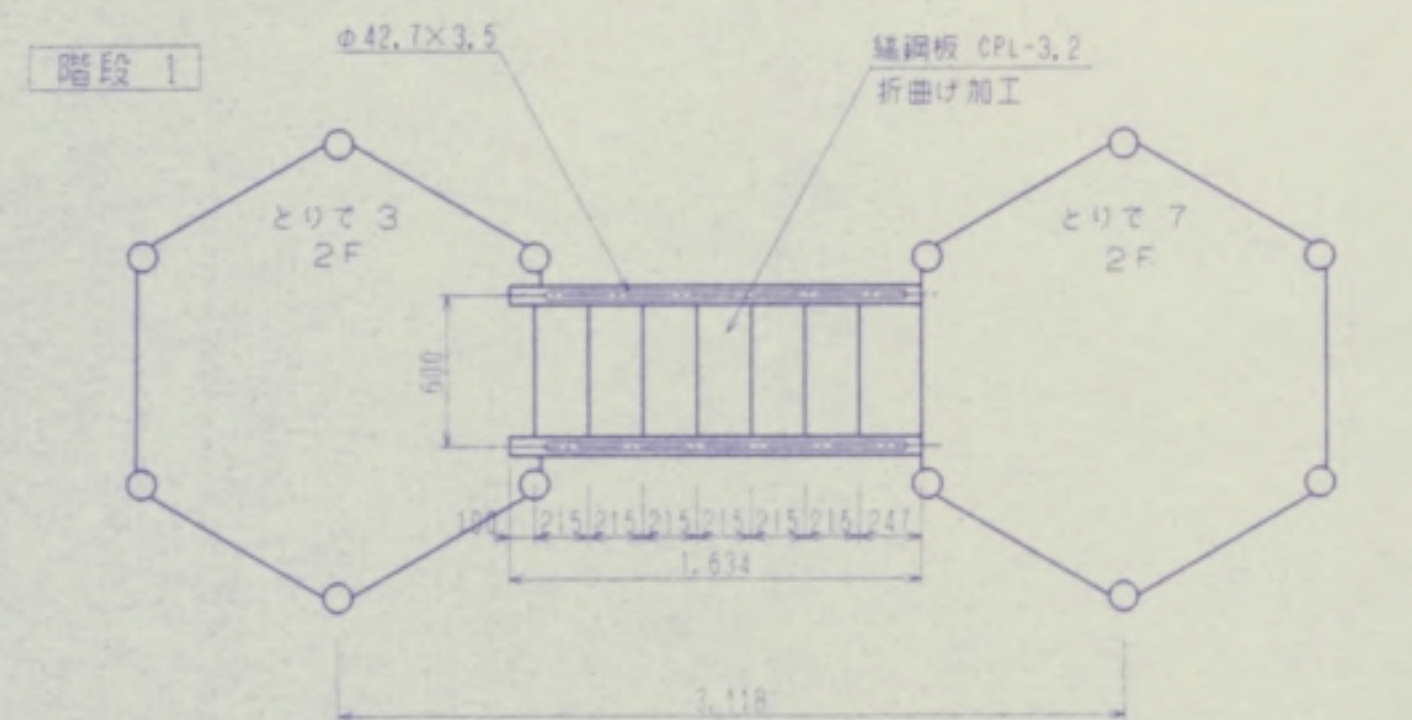


平面図 1:30

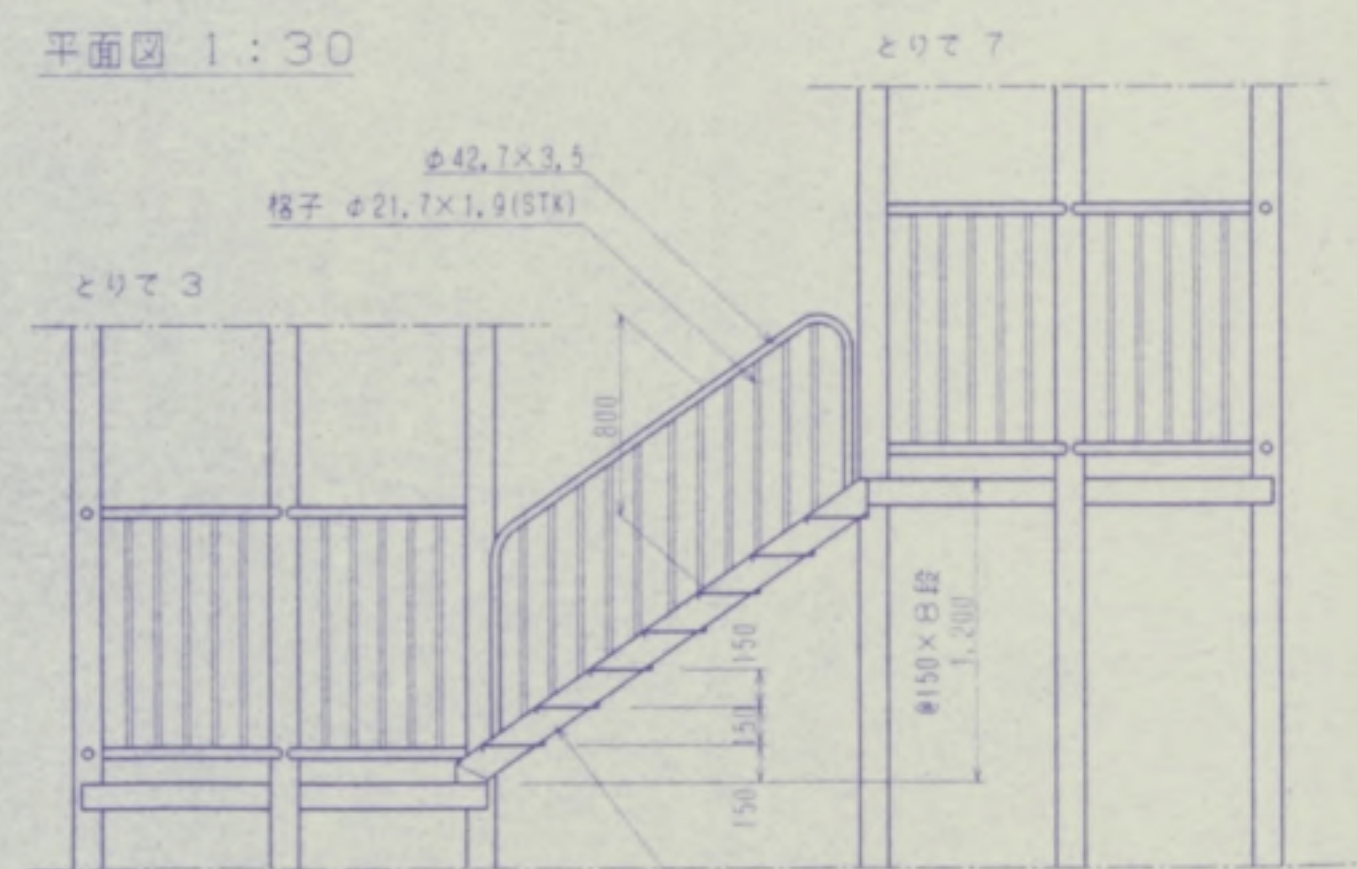


立面図 1:30

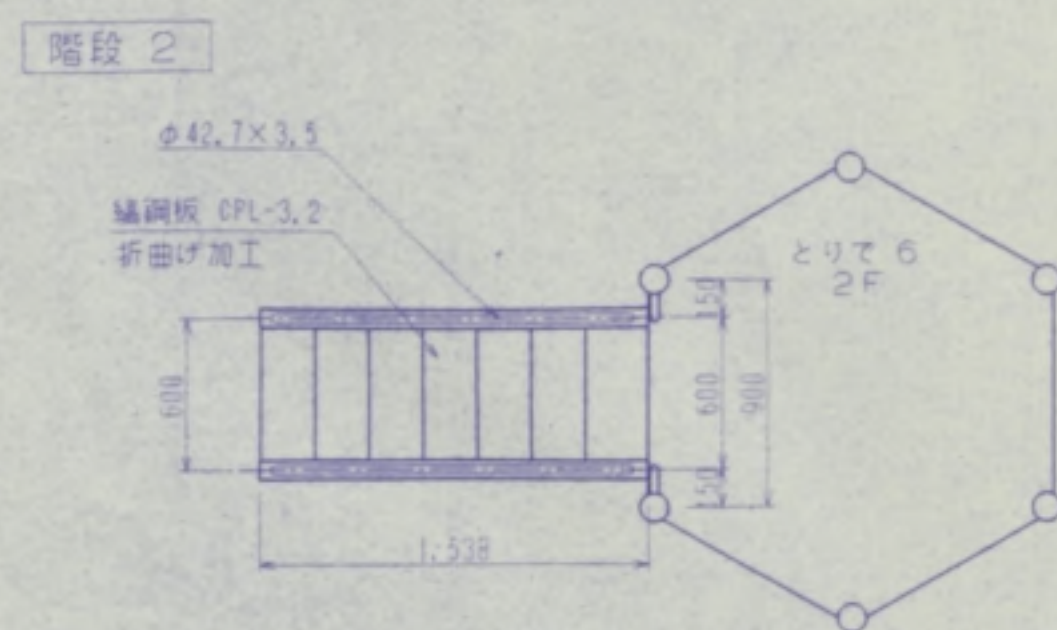


平面図 1:30

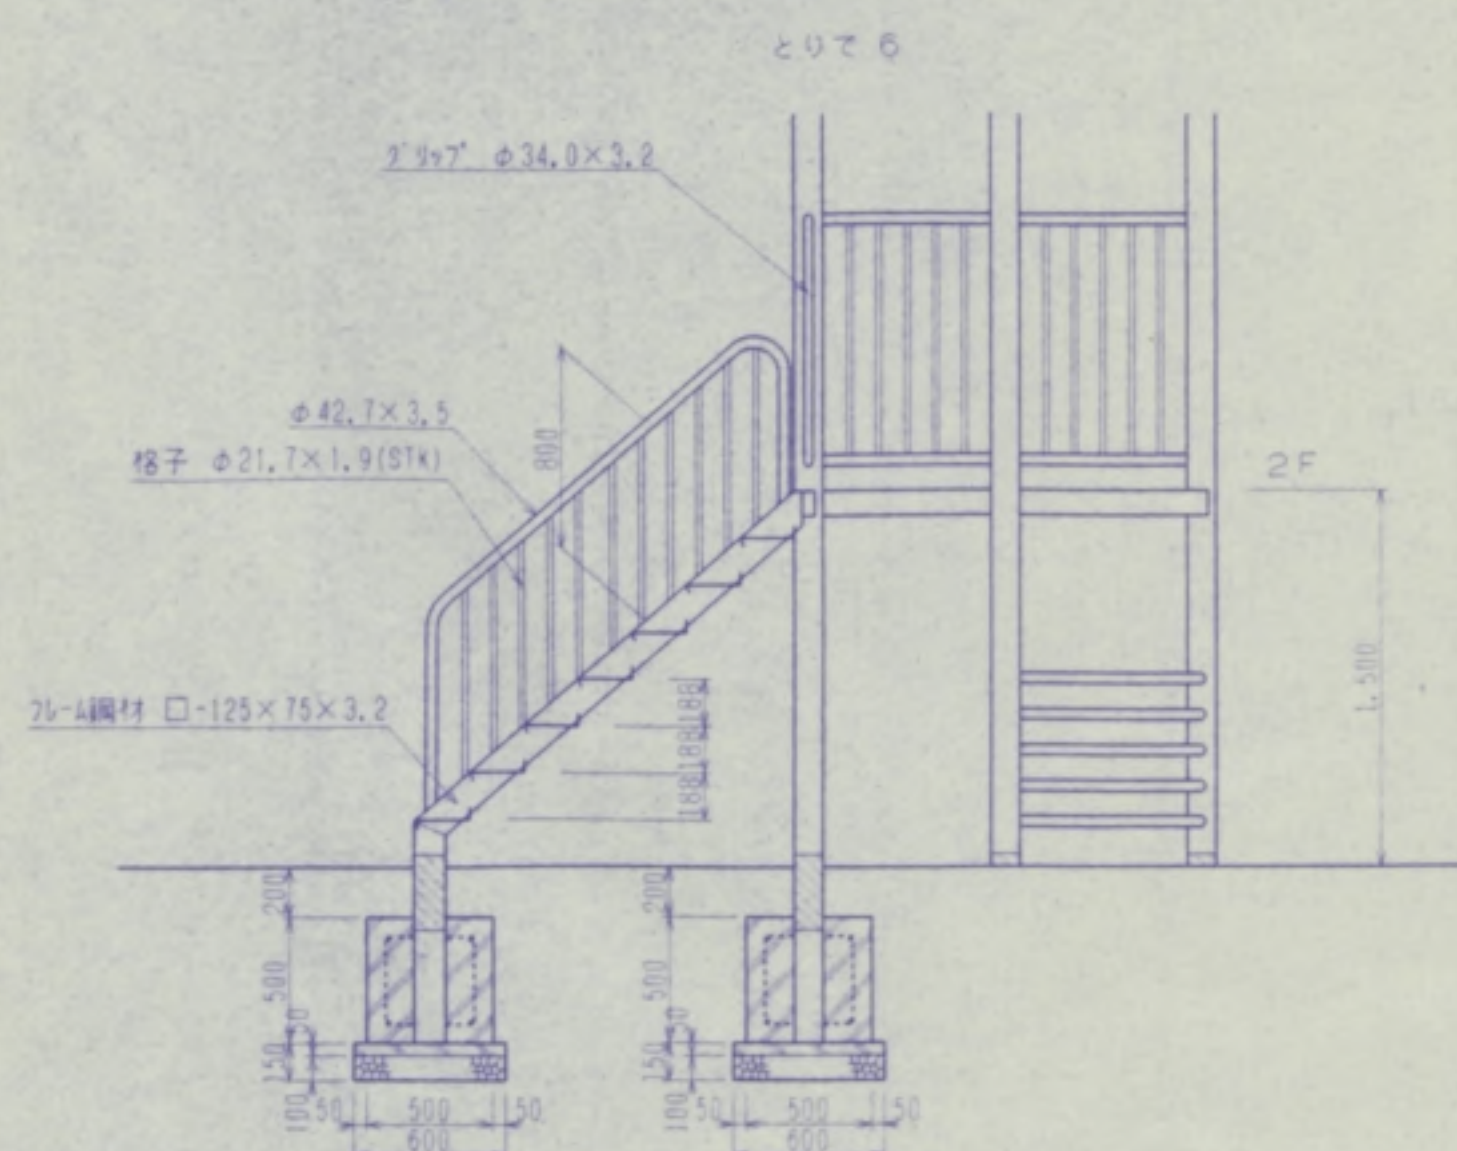


立面図 1:30

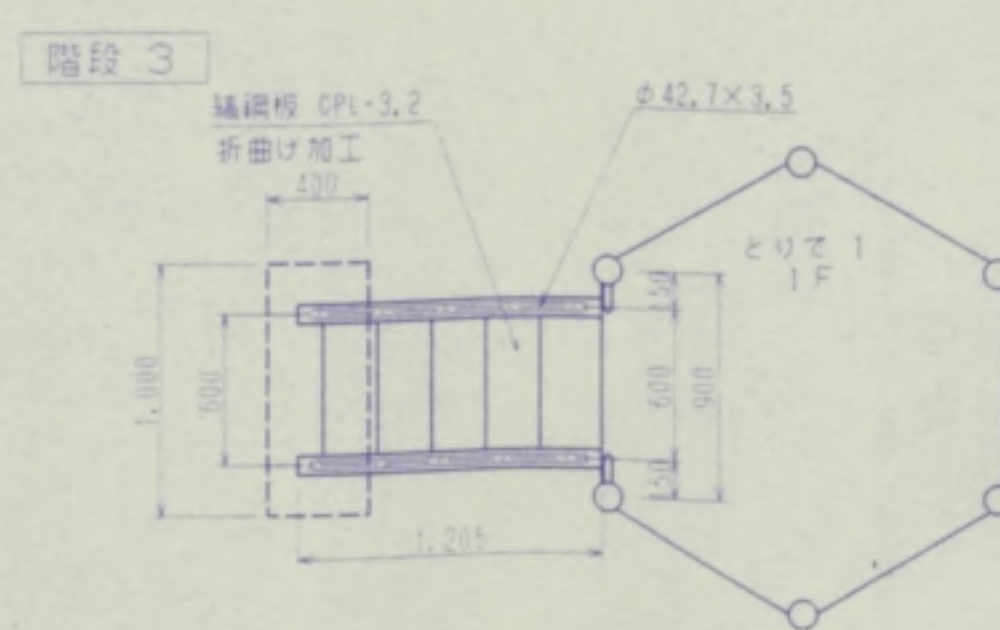

平面図 1:30

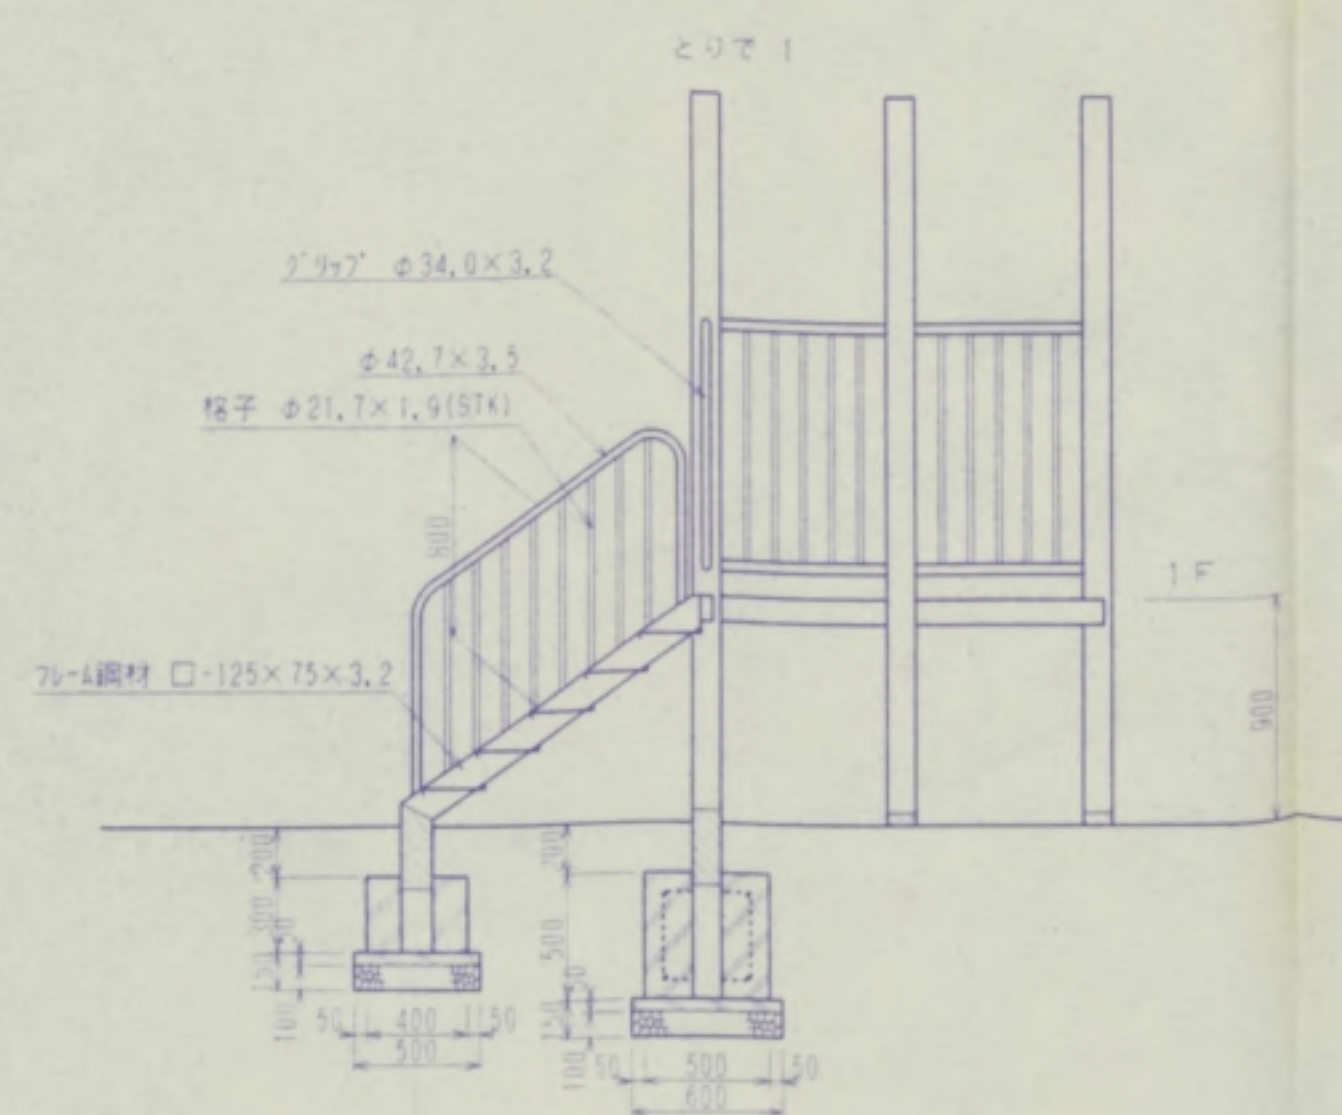


立面図 1:30

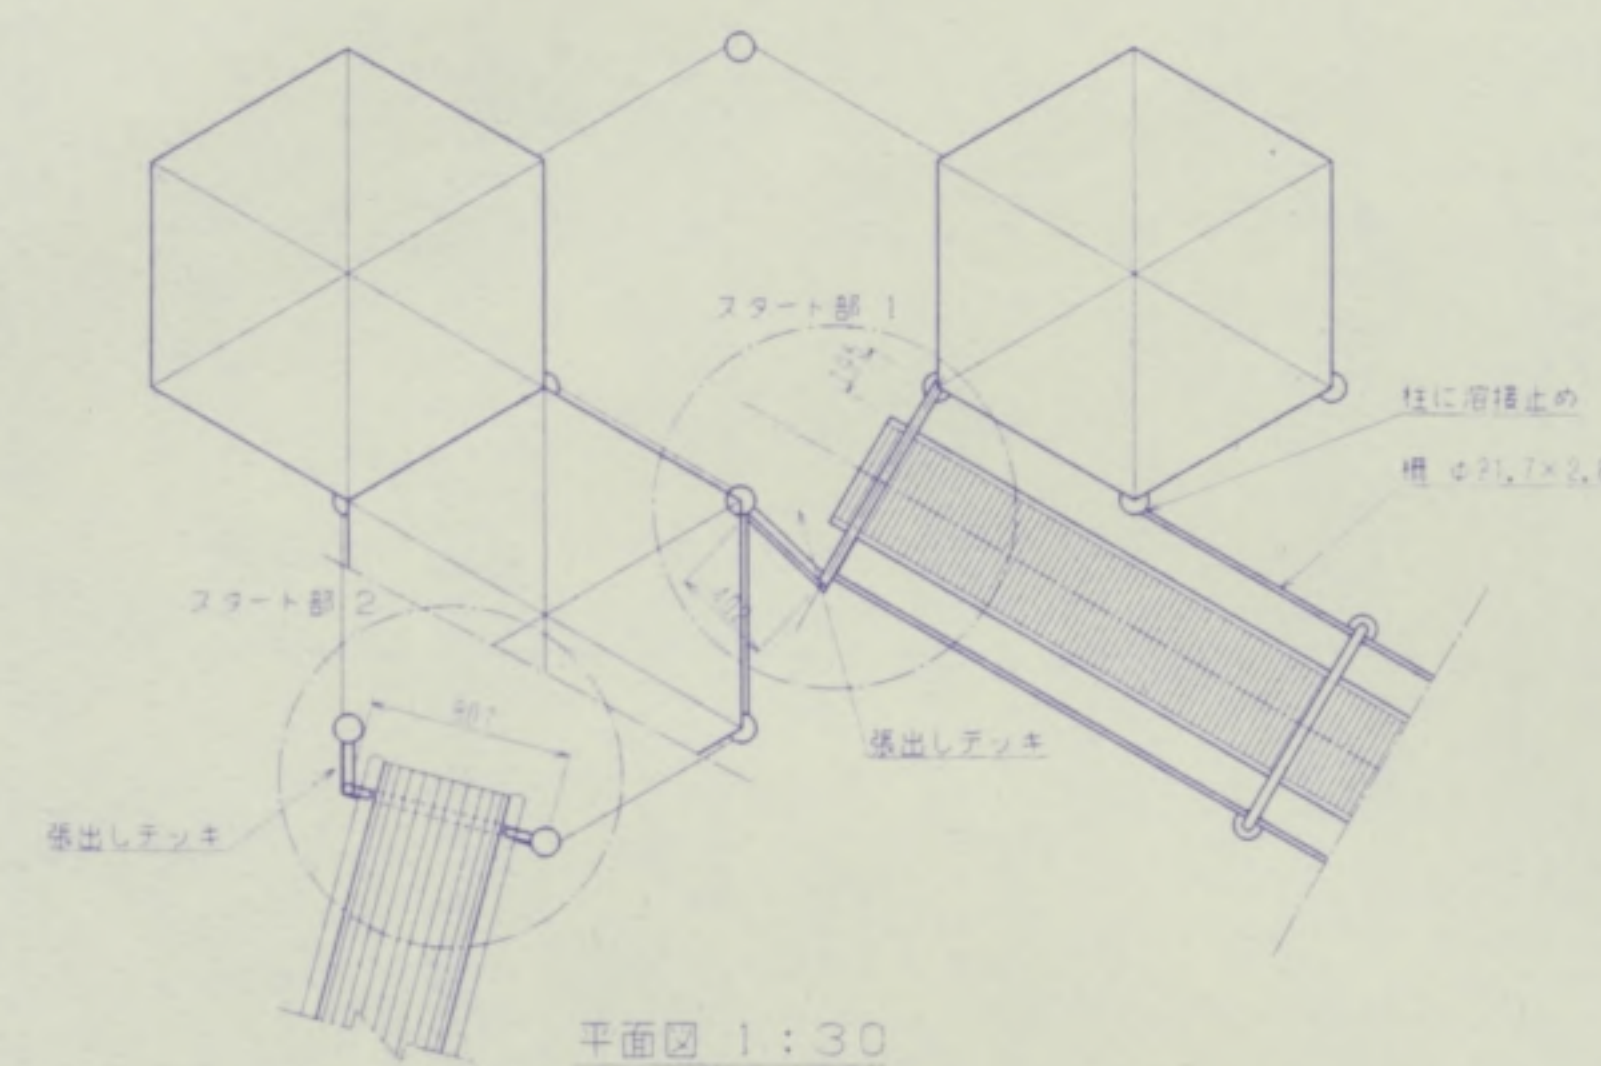


平面図 1:30

スタート部 1


スタート部 2

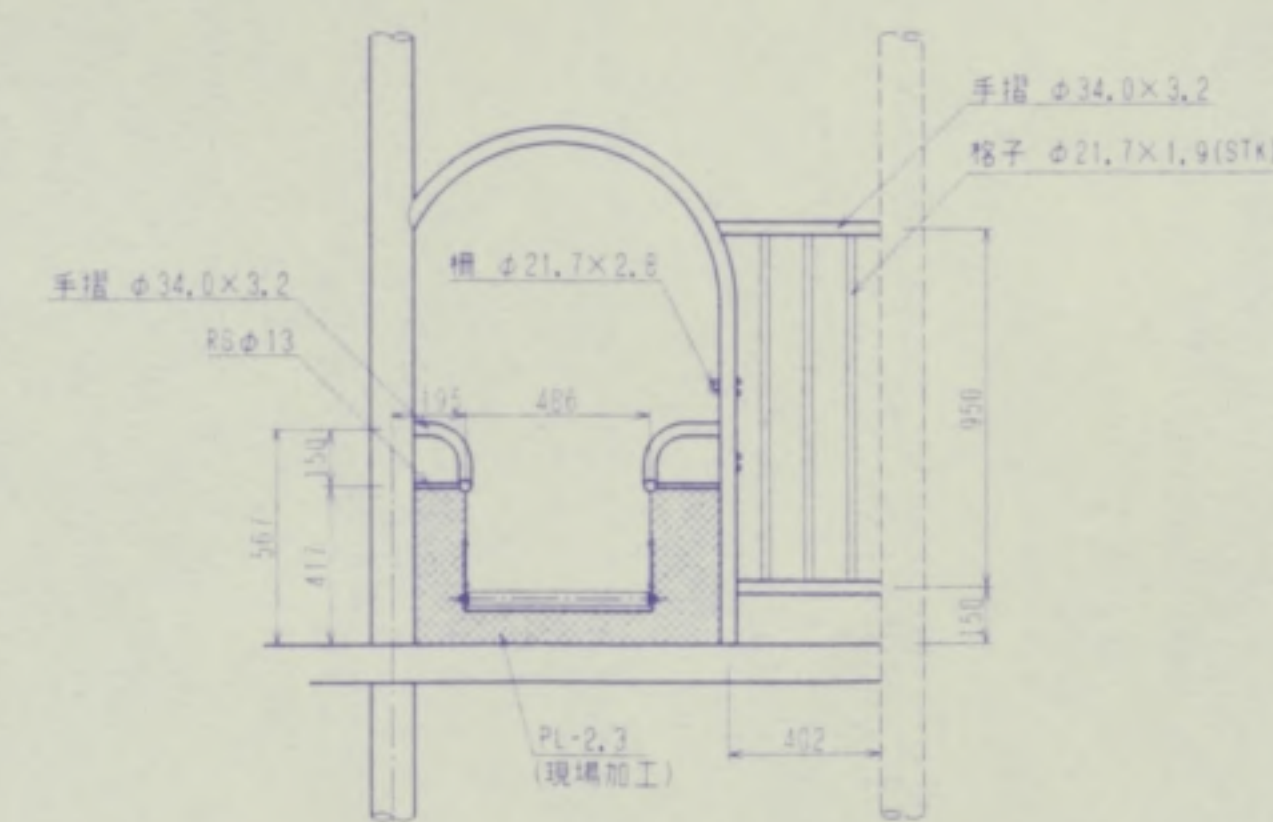


手摺展開図 1:20

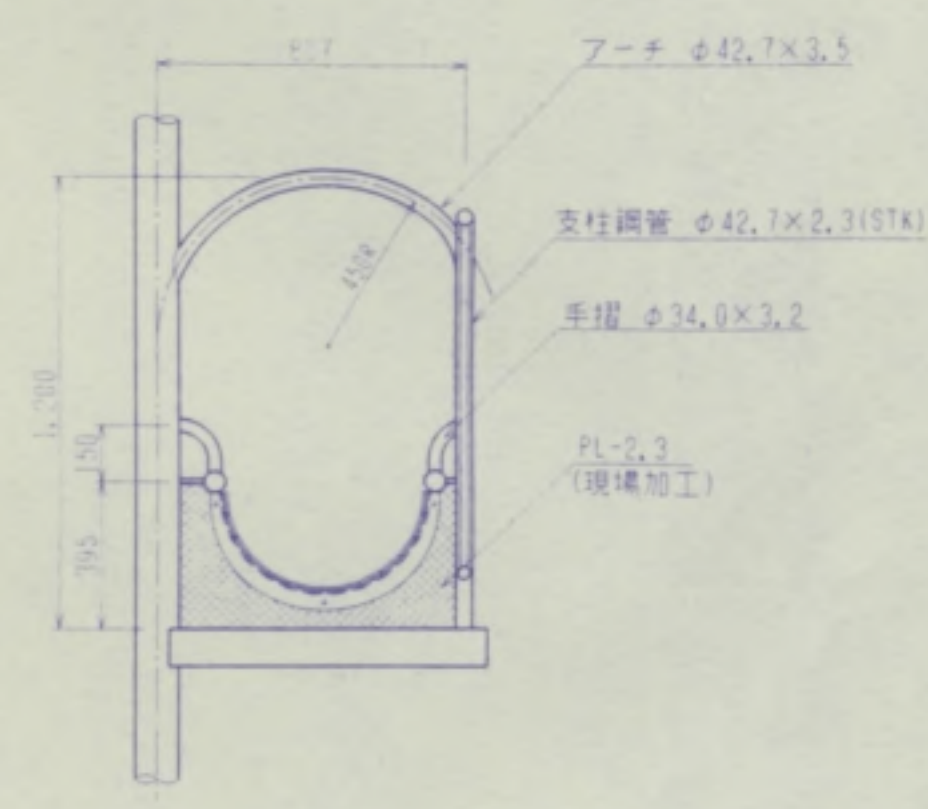

開口詳細 1:20

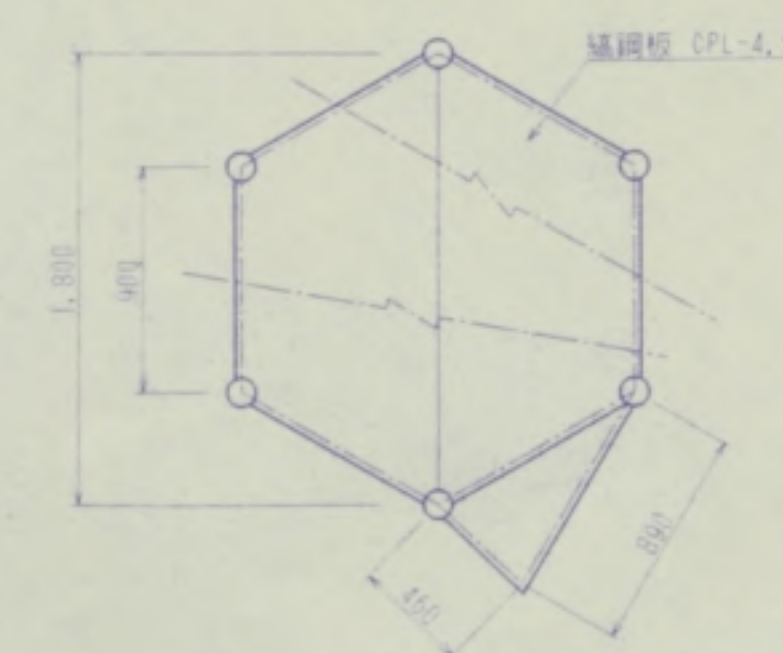

平面図 1:30

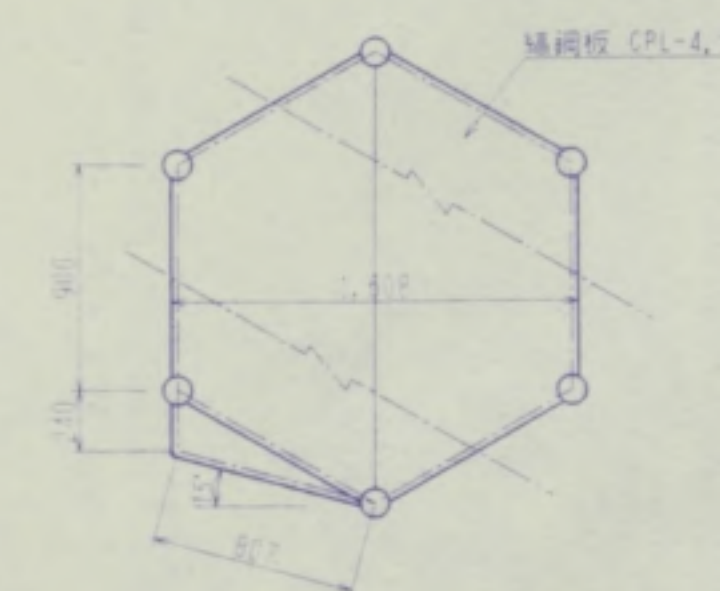

平面図 1:30

完成図


工事番号	施工年度	13年度
工種	小松町民の森運動公園整備事業	工事
箇所	小松町戸部黒河地内	
詳細図	5	31枚の内
縮尺	図示	17
富山県射水郡小松町		

クロソイト要素 (対称)


IP	曲線 No.	01
K	2074' No.	1-1, 1-2
ε	接線角	15° 00' 00"
α	接線円弧角	45° 00' 00"
IA	主接線交角	75° 00' 00"
A	2074' 半径	6,143
R	接線円半径	6,490
ΔR	移程量 (771)	0,097
YM	接線円中心座標	8,586
XM	接線円中心座標	2,218
W	主接線長	6,589
TC	全主接線長	8,806
L	2074' 曲線長	4,445
LC	単曲線長	6,668
CL	全曲線長	15,558
X	2074' 終点座標	4,415
Y	2074' 終点座標	0,386
SQ	軌径 (弦長)	4,432

クロソイト要素 (対称)

IP	曲線 No.	02
K	2074' No.	2-1, 2-2
ε	接線角	15° 00' 00"
α	接線円弧角	15° 00' 00"
IA	主接線交角	45° 00' 00"
A	2074' 半径	6,143
R	接線円半径	6,490
ΔR	移程量 (771)	0,097
YM	接線円中心座標	8,586
XM	接線円中心座標	2,218
W	主接線長	3,557
TC	全主接線長	5,774
L	2074' 曲線長	4,445
LC	単曲線長	2,223
CL	全曲線長	11,113
X	2074' 終点座標	4,415
Y	2074' 終点座標	0,386
SQ	軌径 (弦長)	4,432


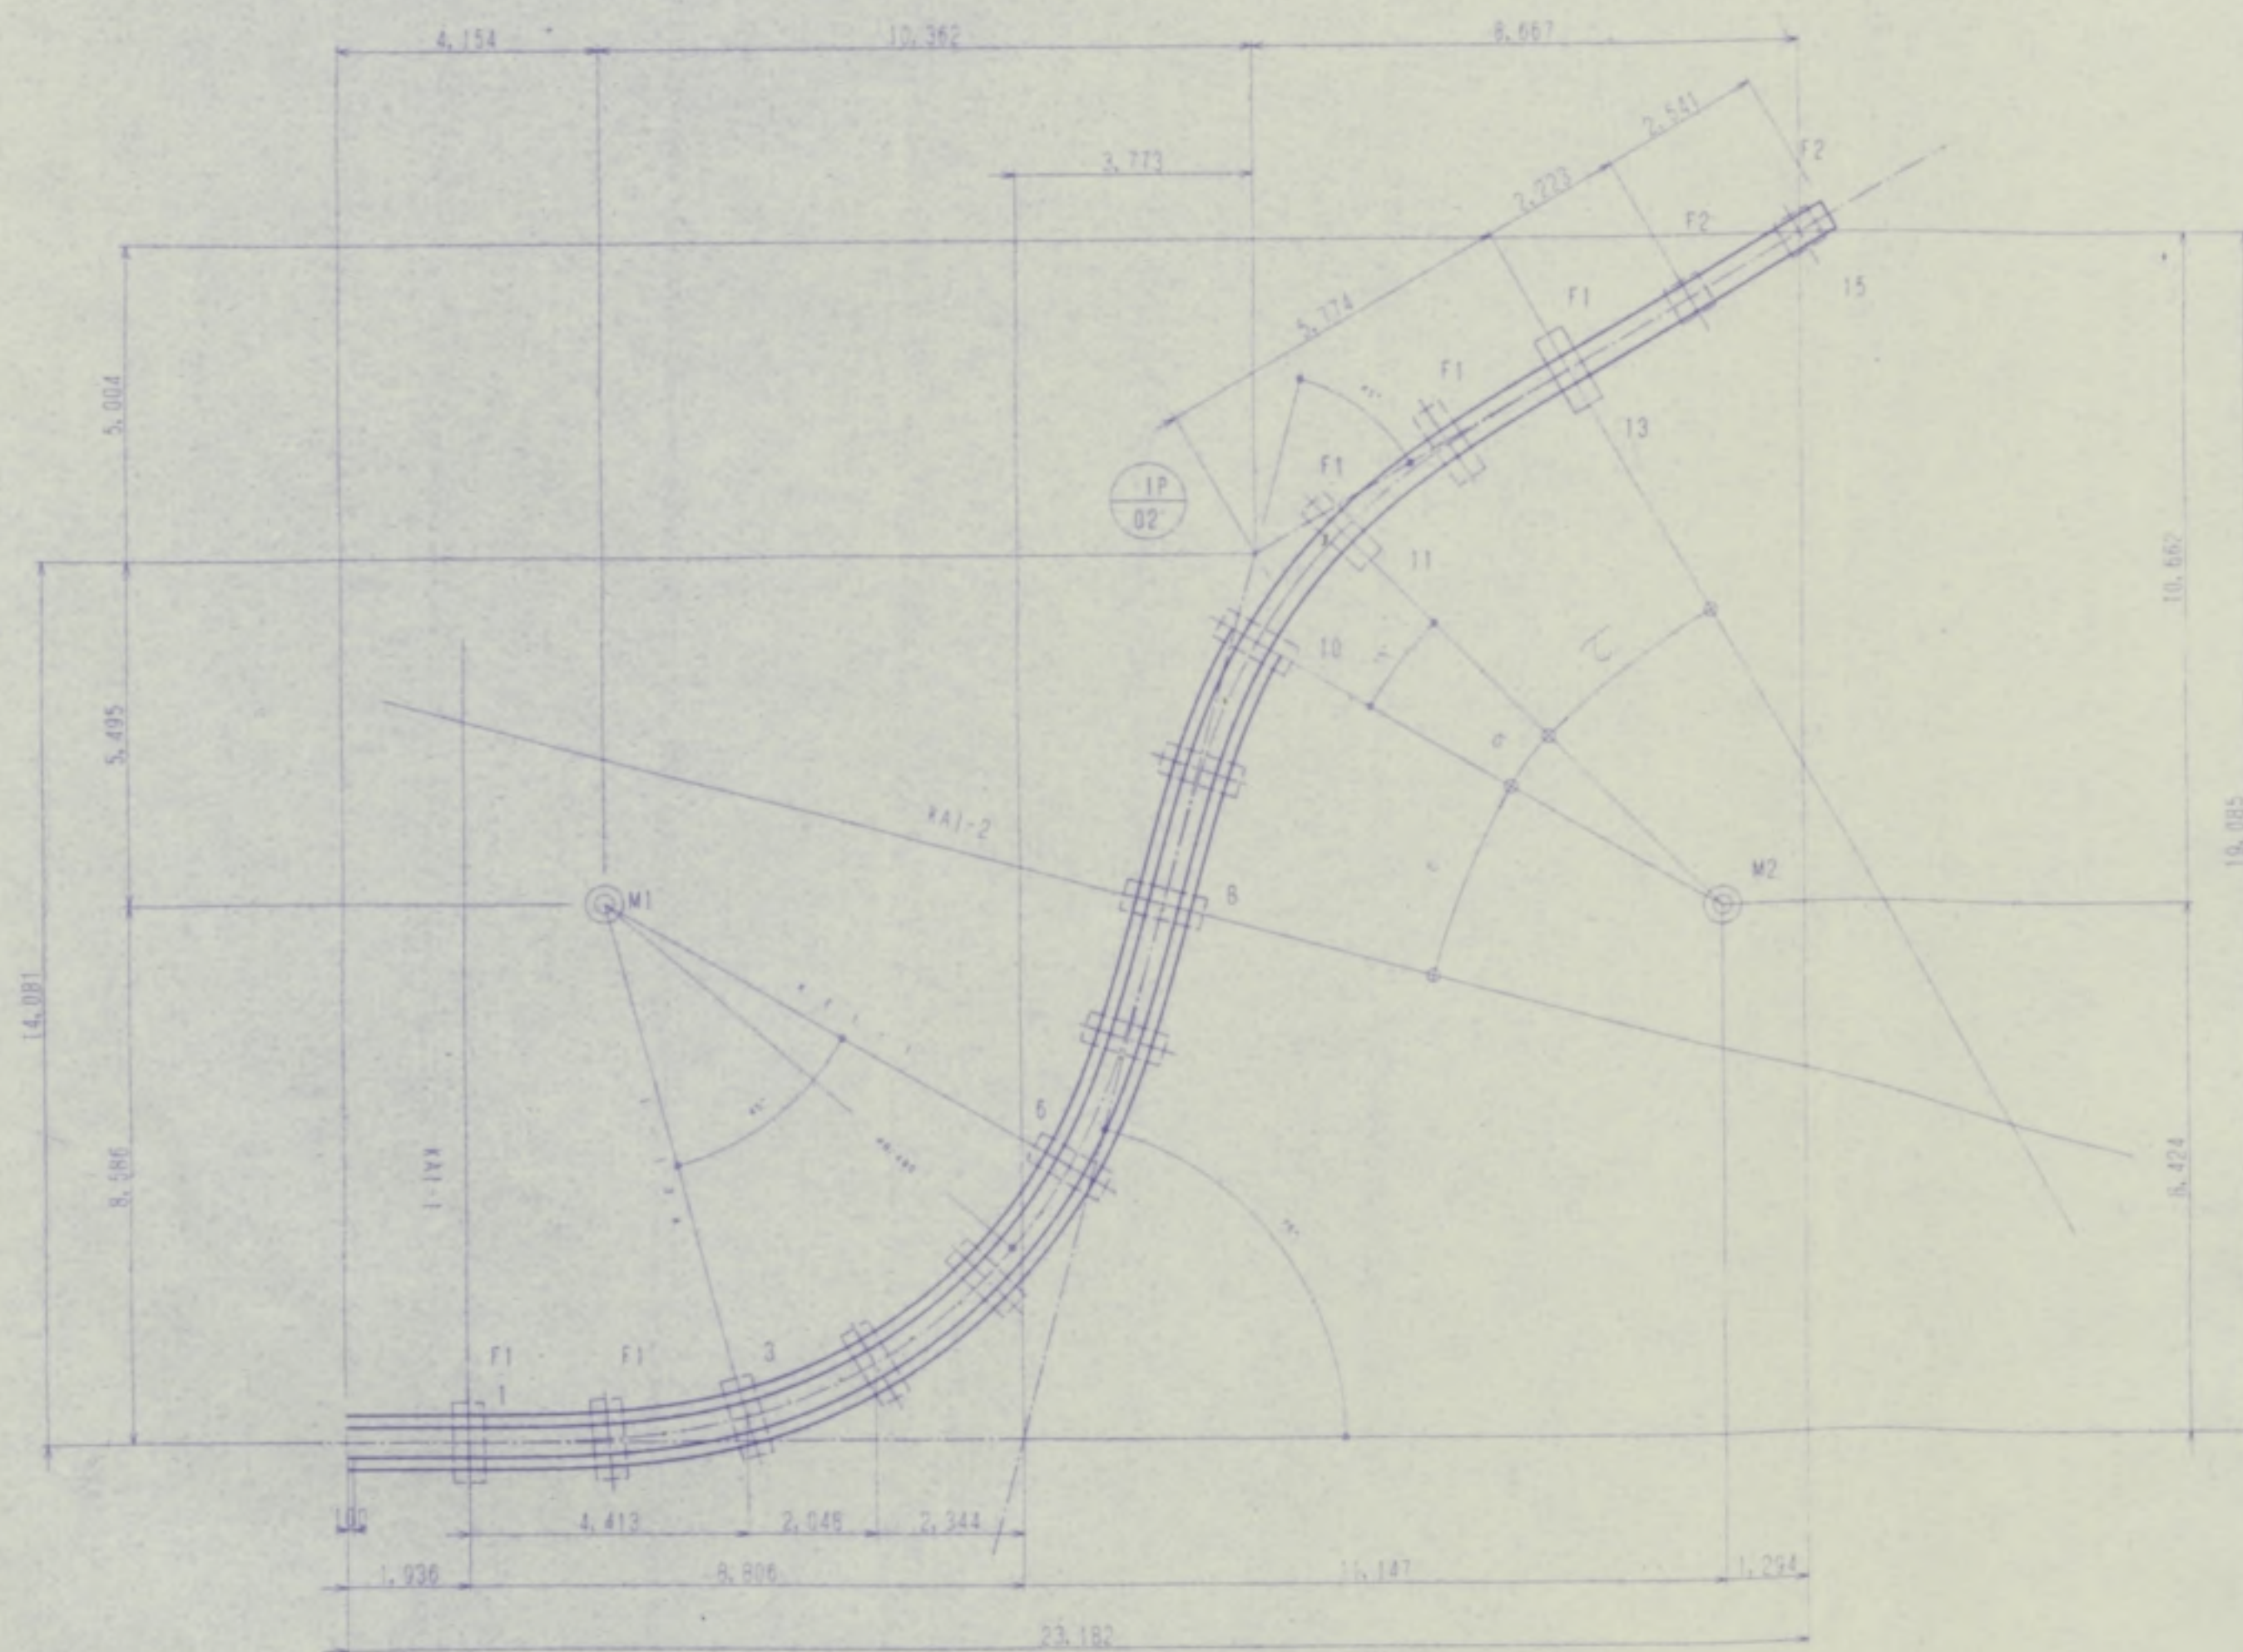


滑走平面図 S=1/100

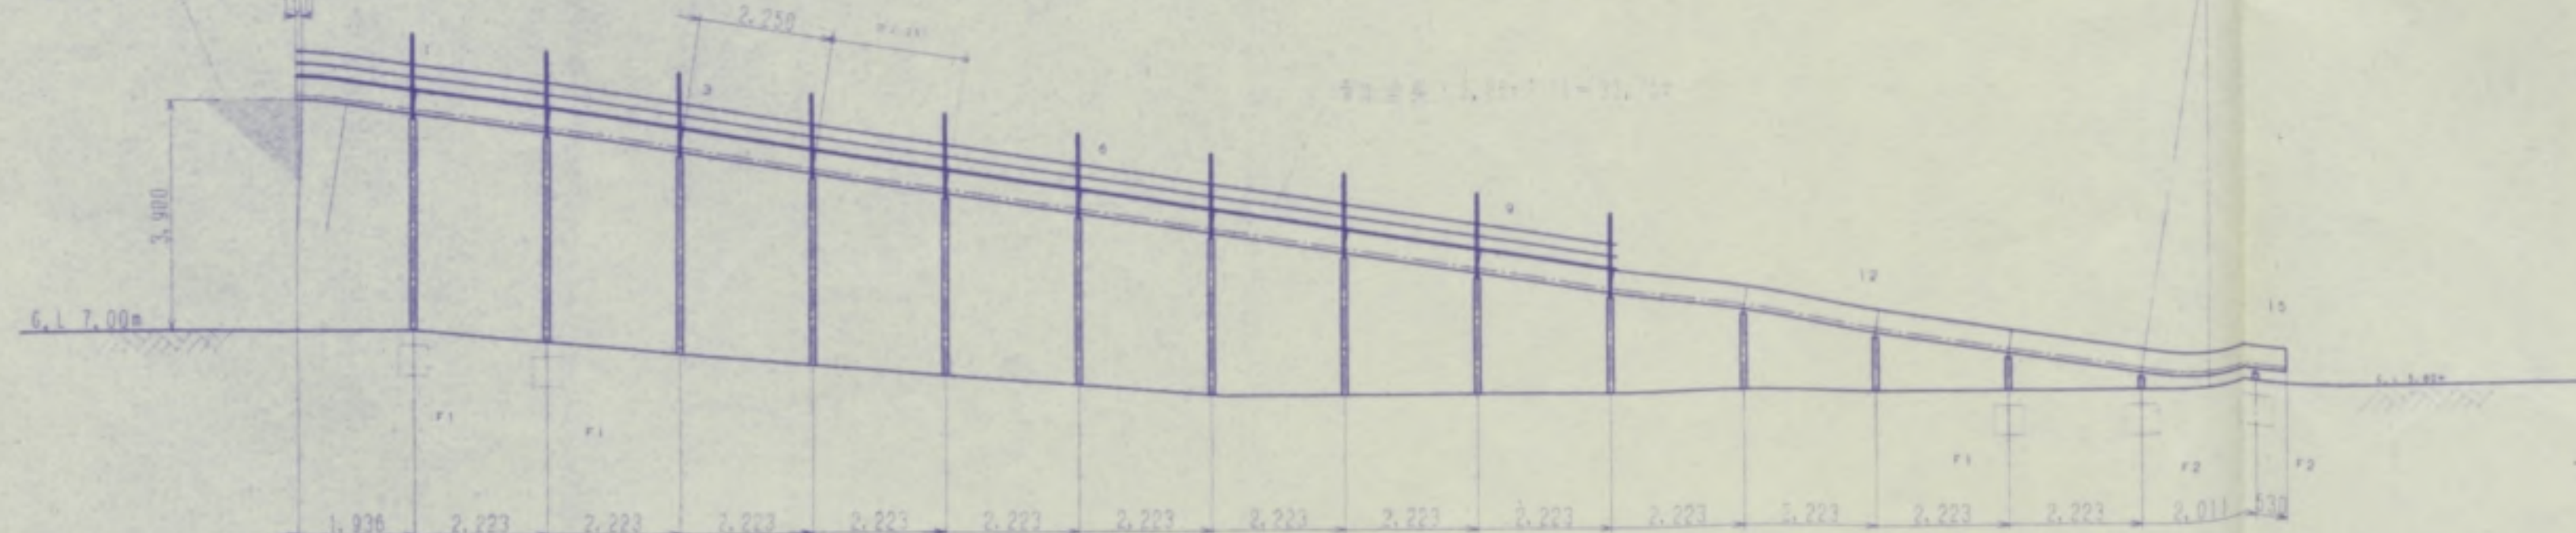
スタートデッキは別紙詳細
F.L. 10.90m

*滑り台の展開水平距離 (直線部のみ基礎間距離になります)

滑走立面図 S=1/100

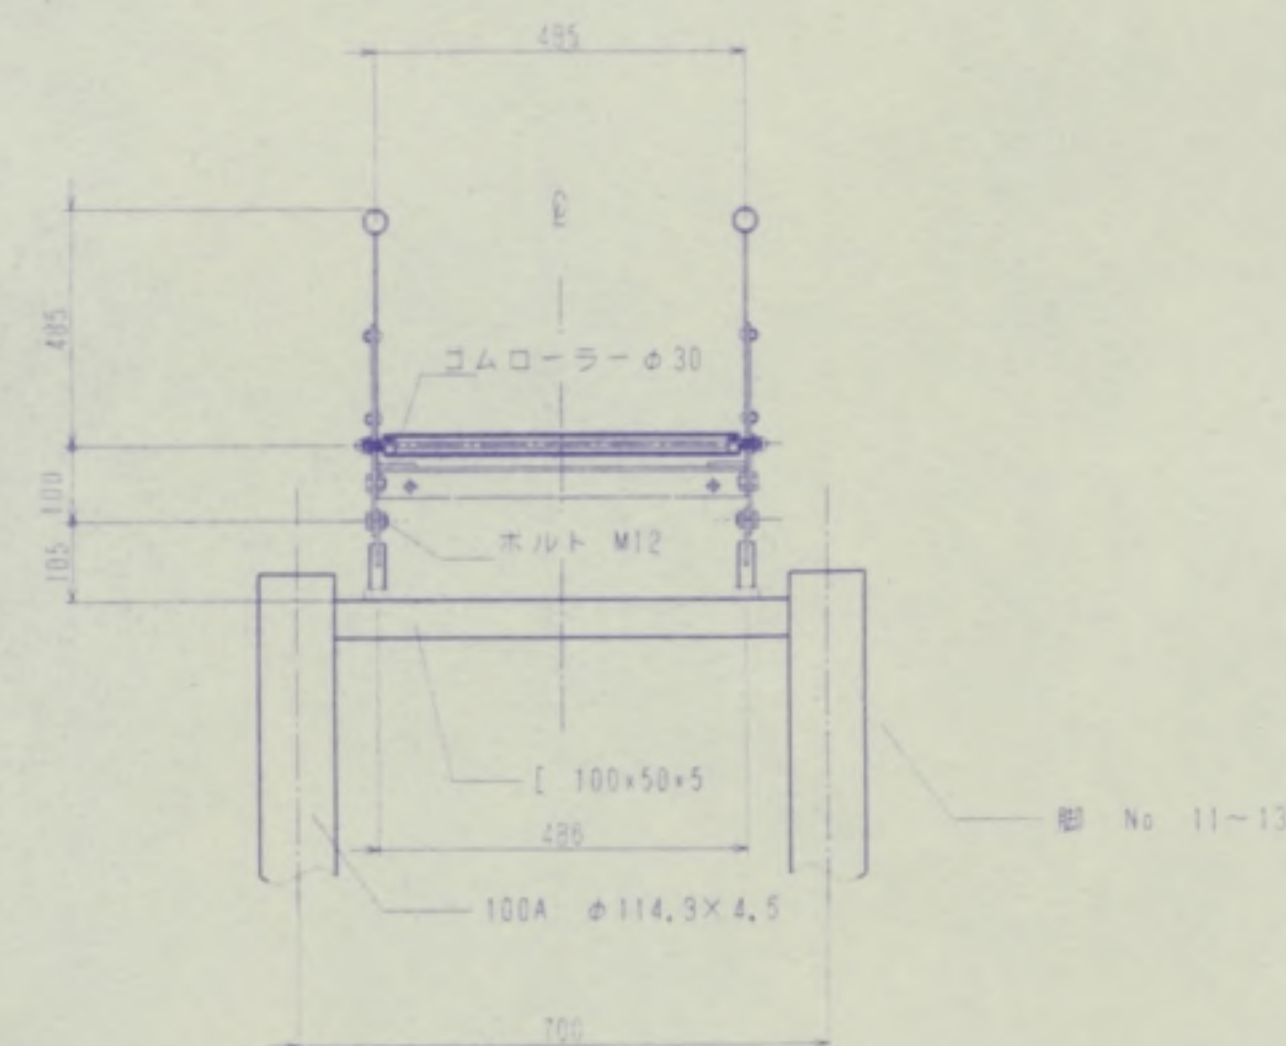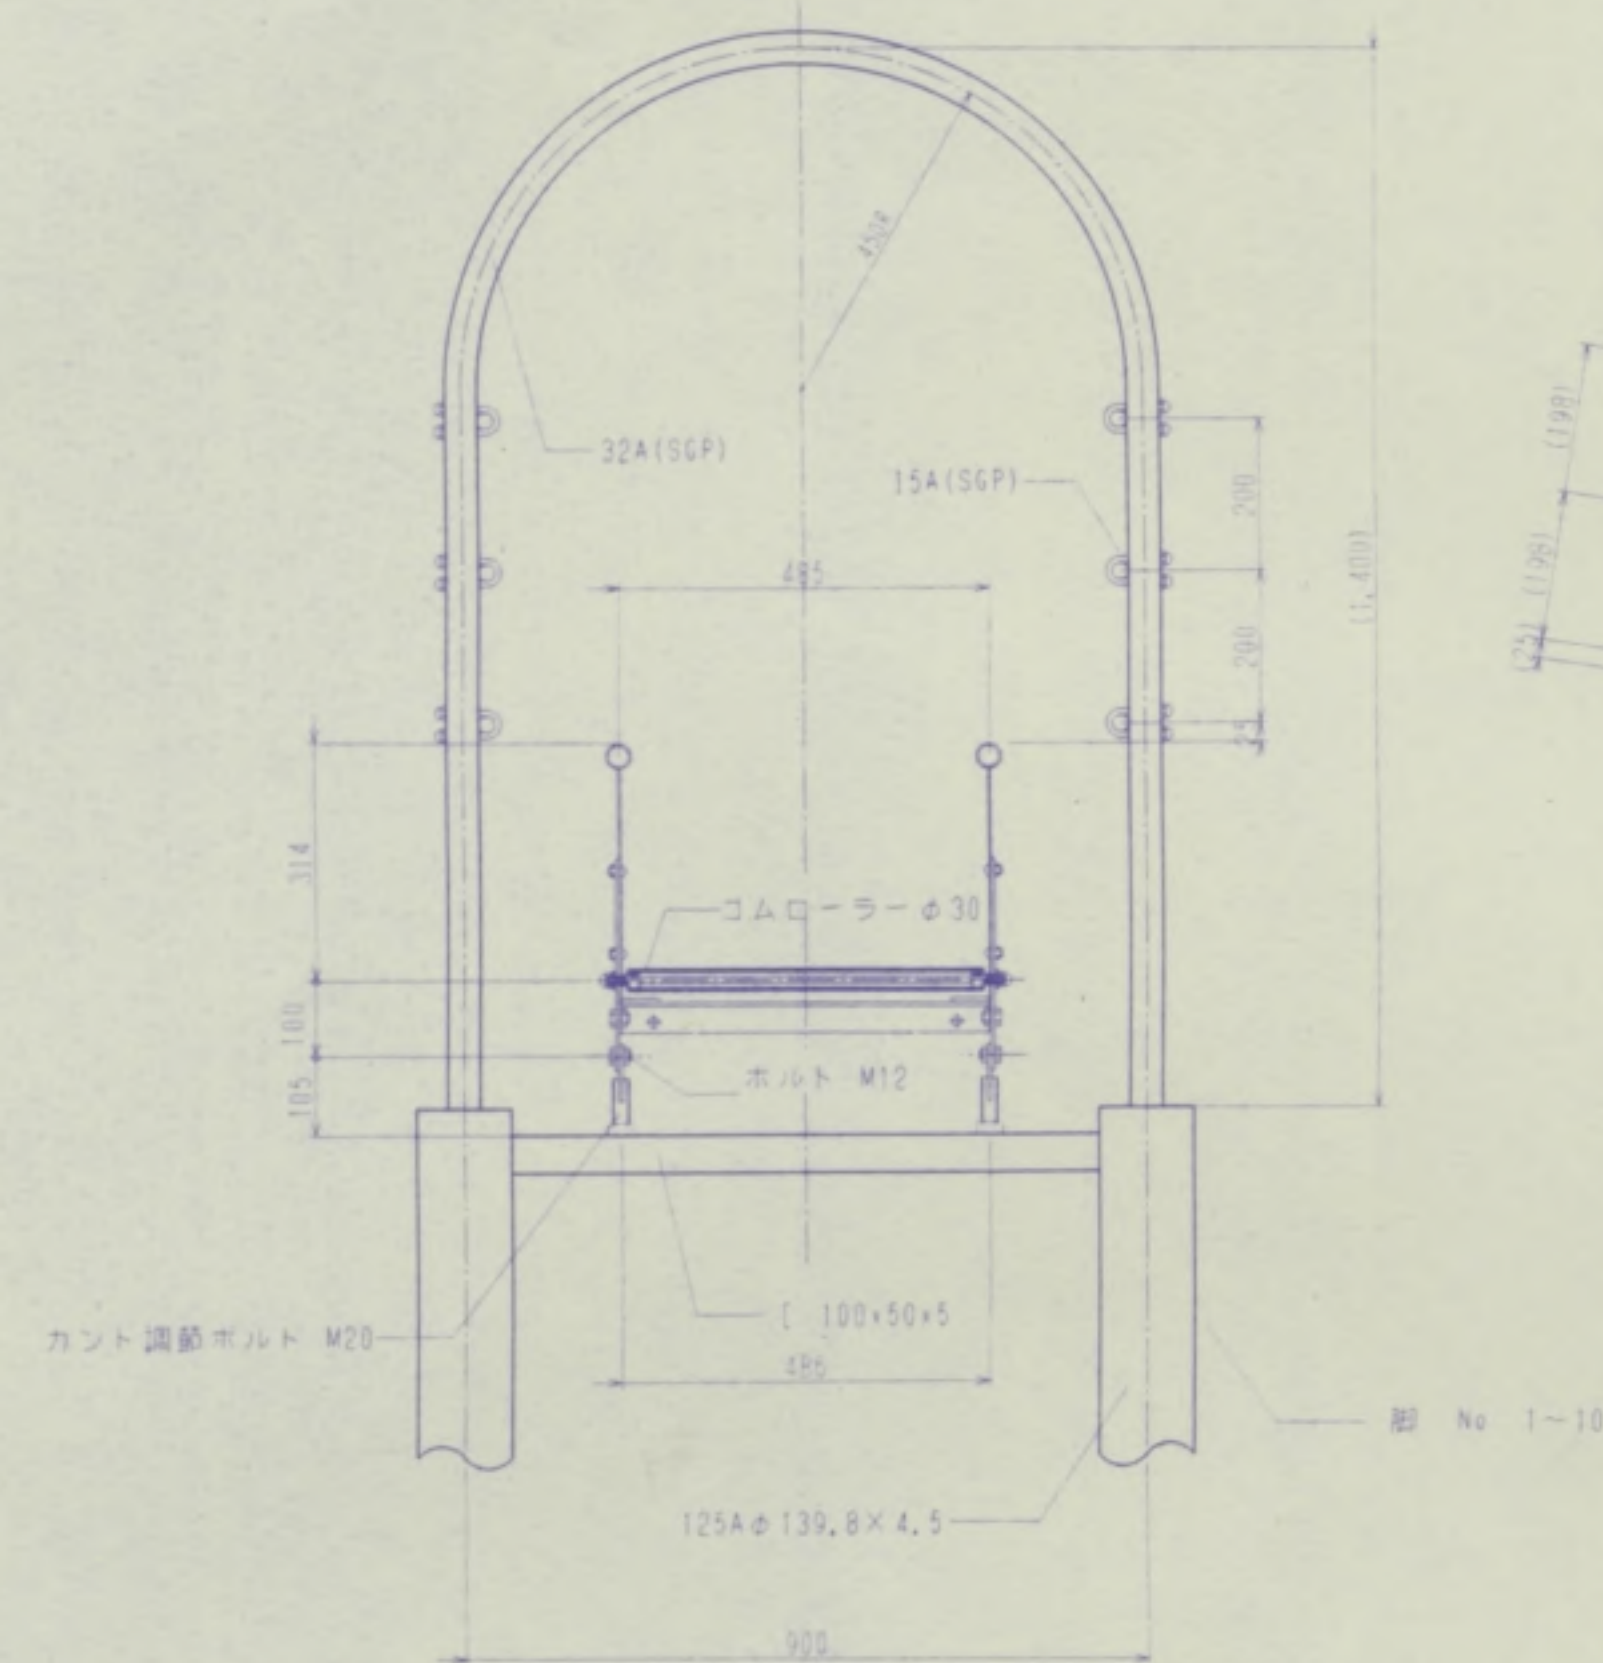


滑走詳細図 S=1/10

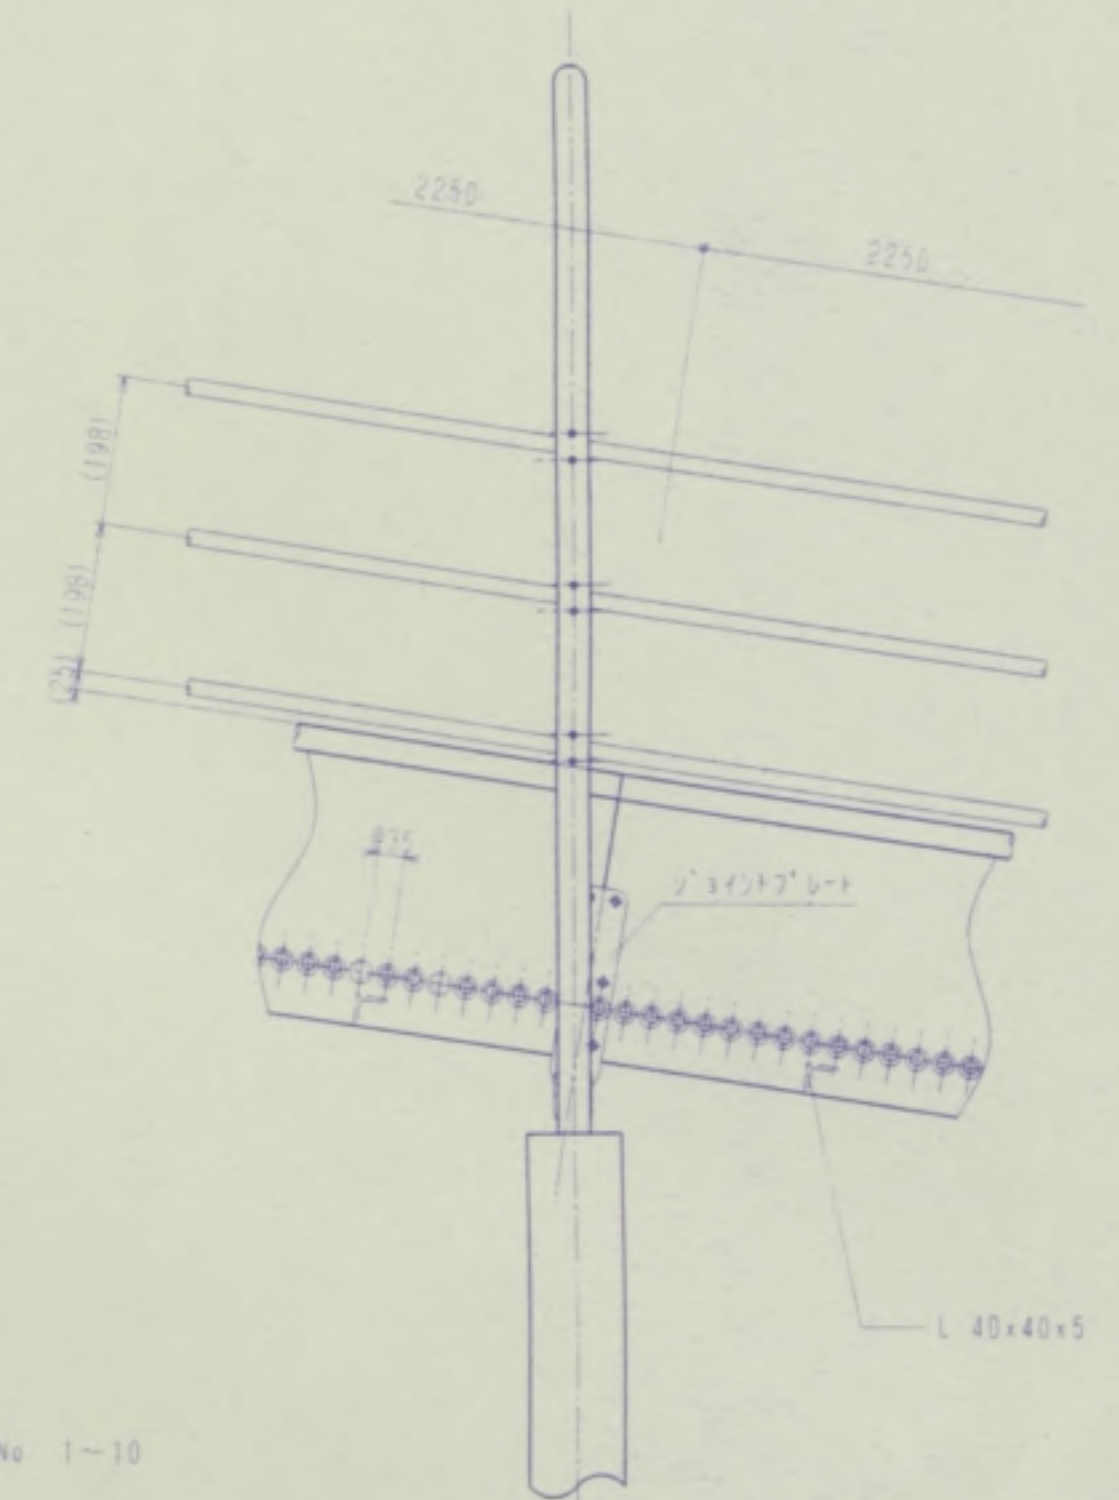


完成図



工事 番号	13年度
工事 内容	小杉町立小杉小学校運動場内遊具設置工事
箇所	小杉町立小杉小学校運動場内
詳細図	図-6
縮尺	図示
番	山 奥 村 水 郡 小 杉 町

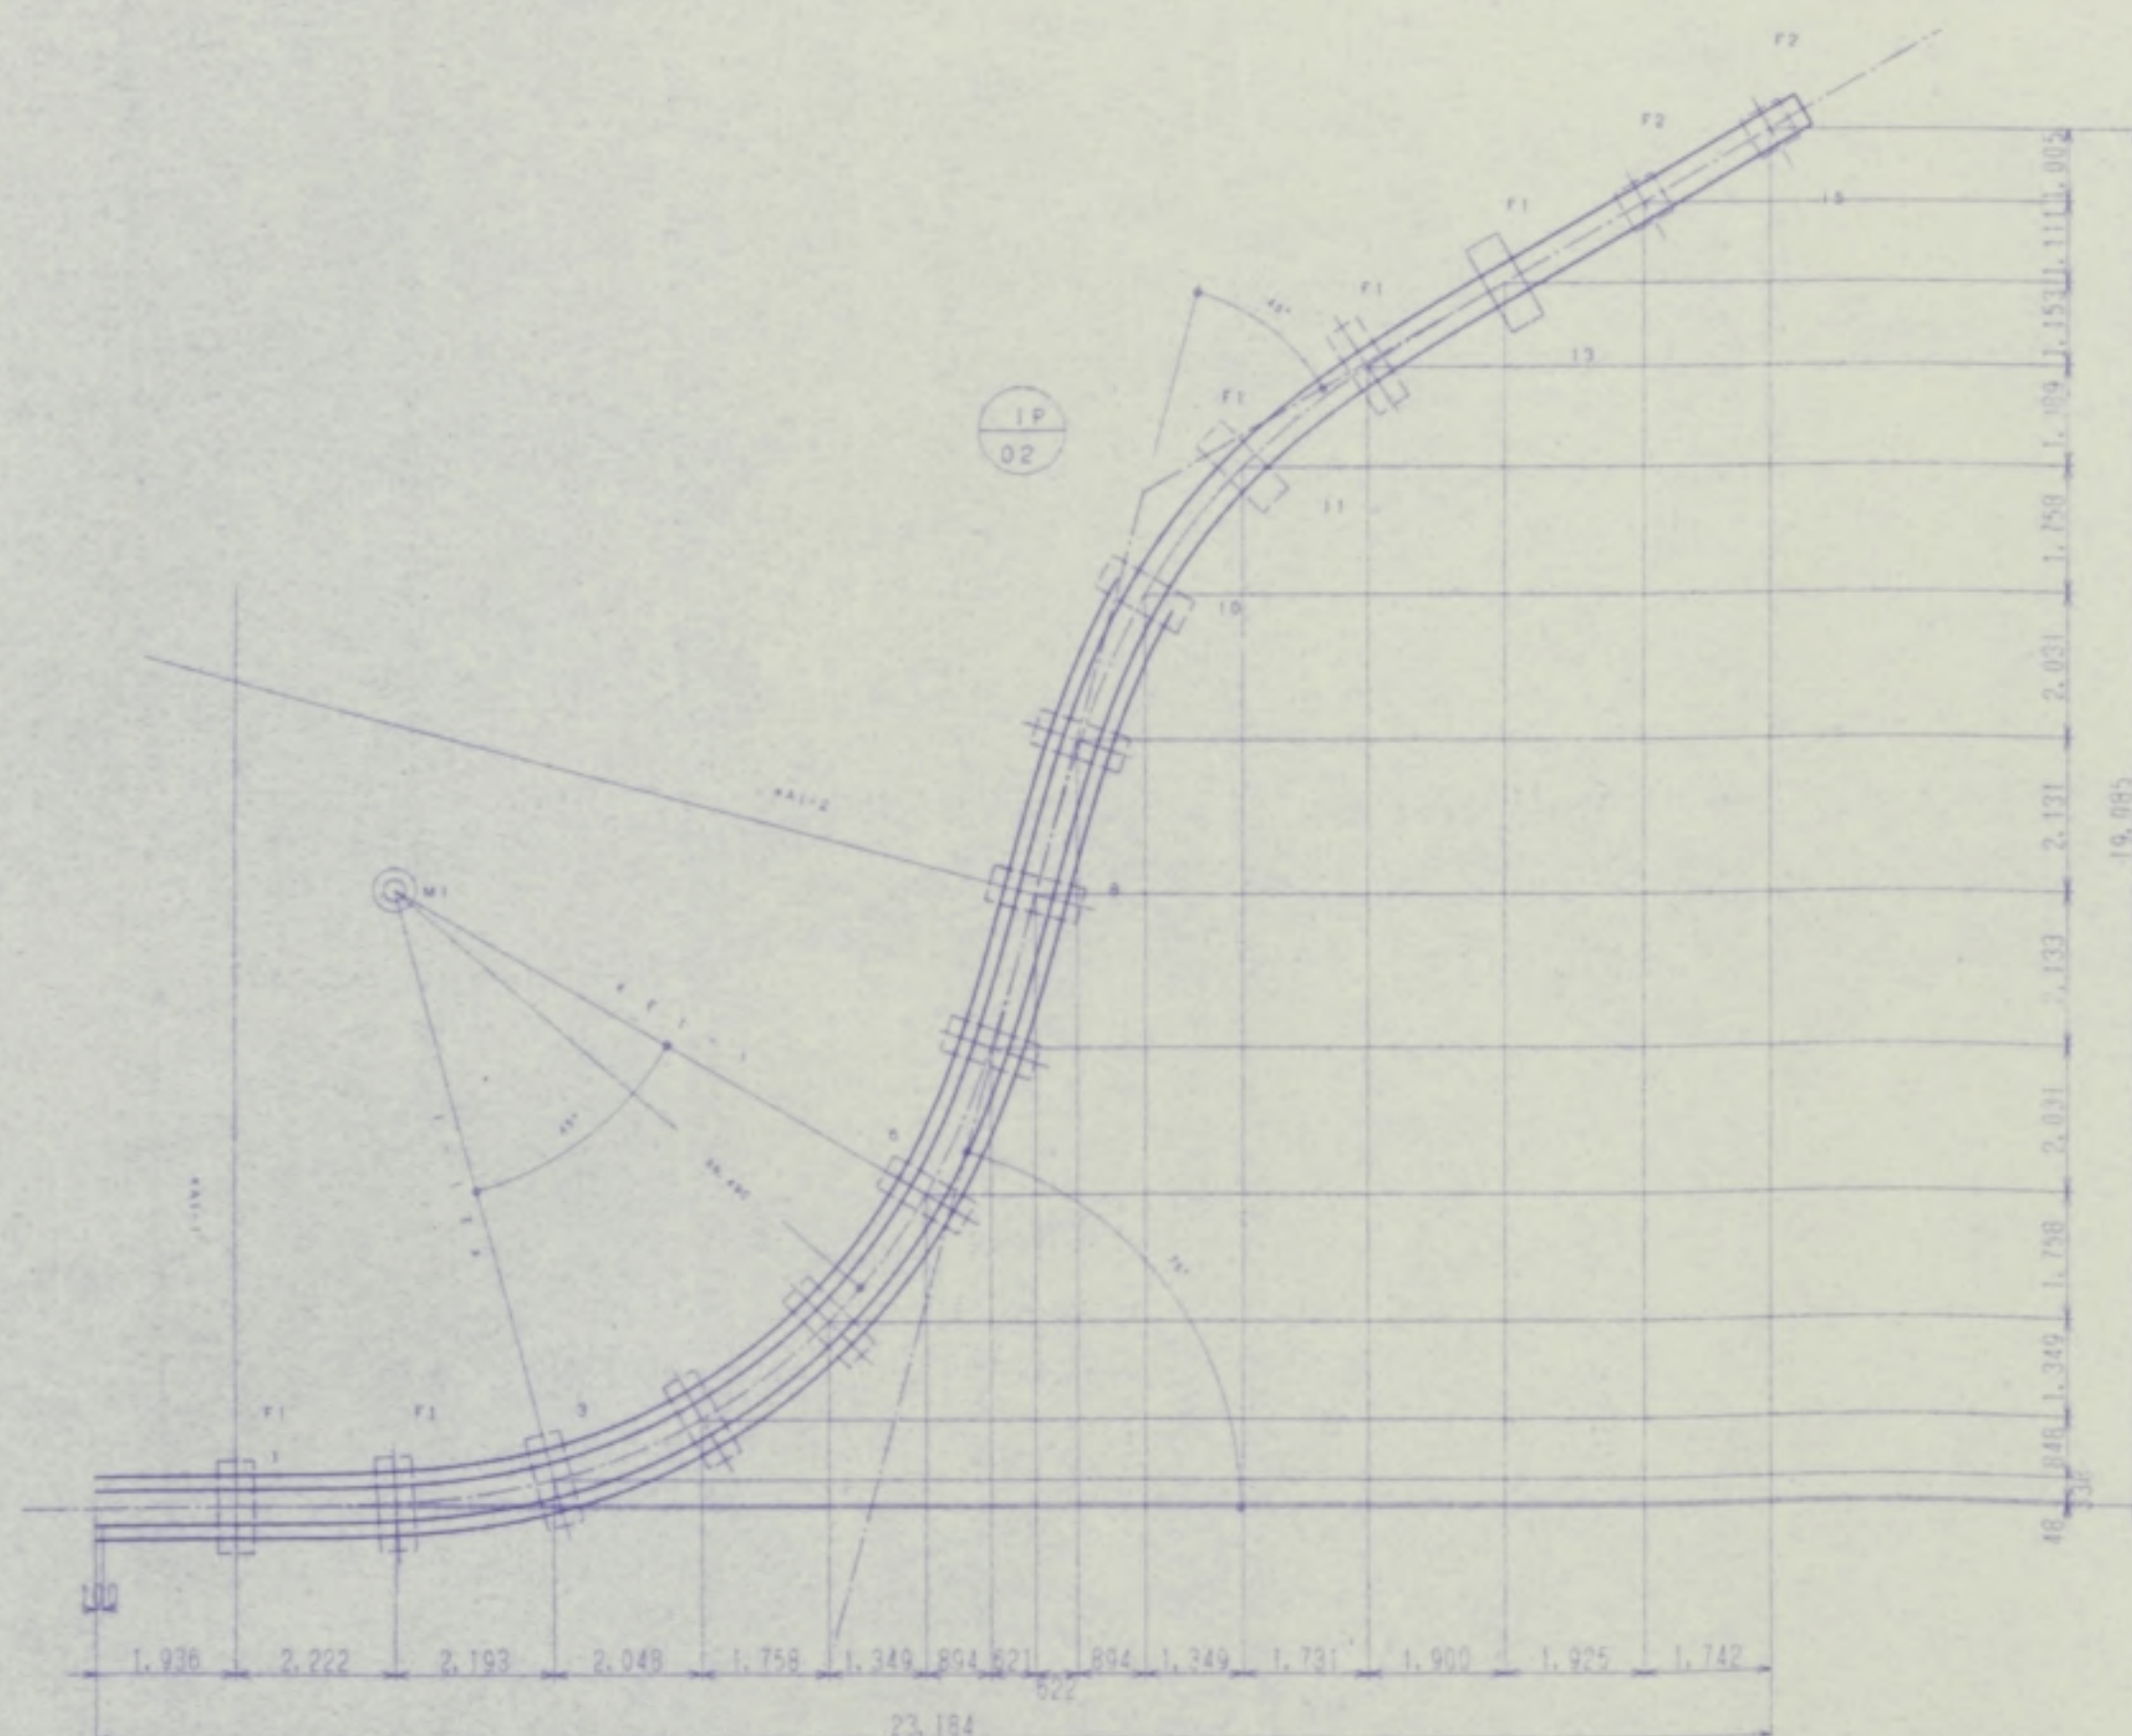



基礎伏せ図 S=1/100

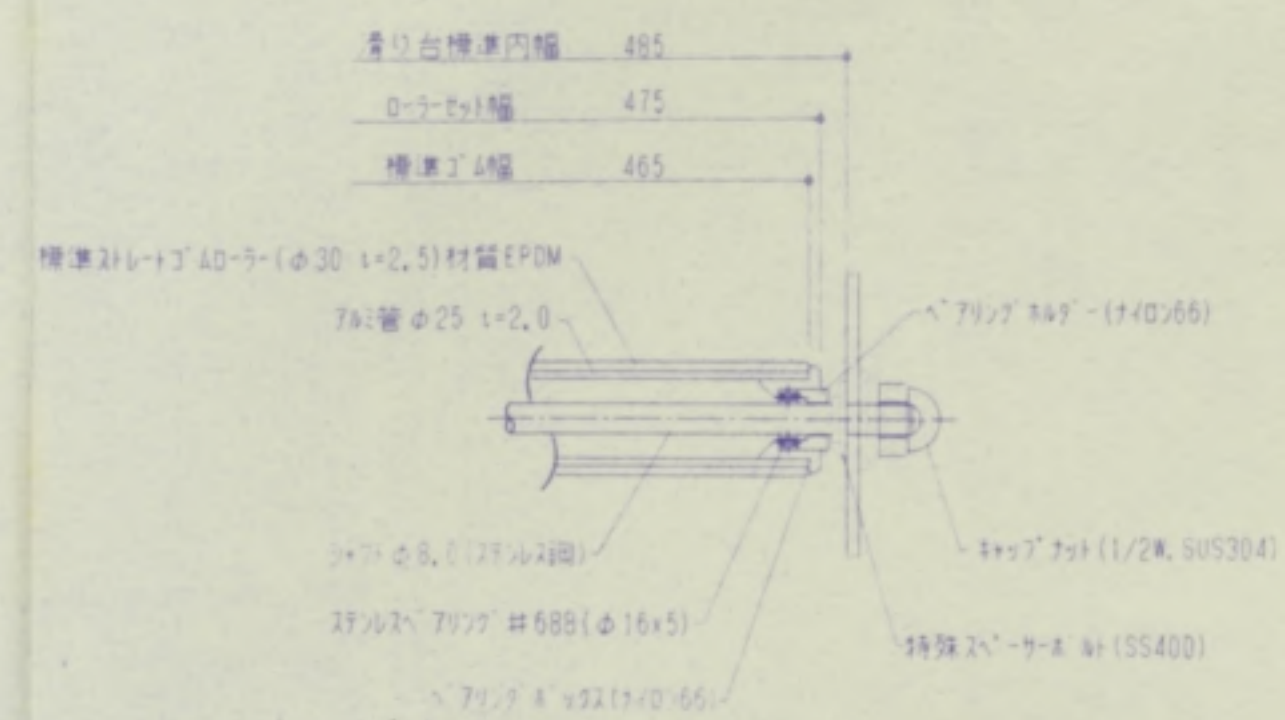



ゴムローラー詳細図 S=1/2

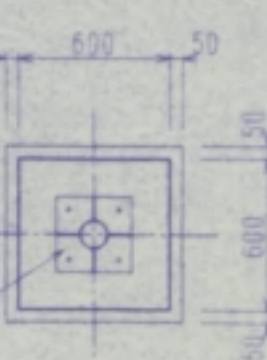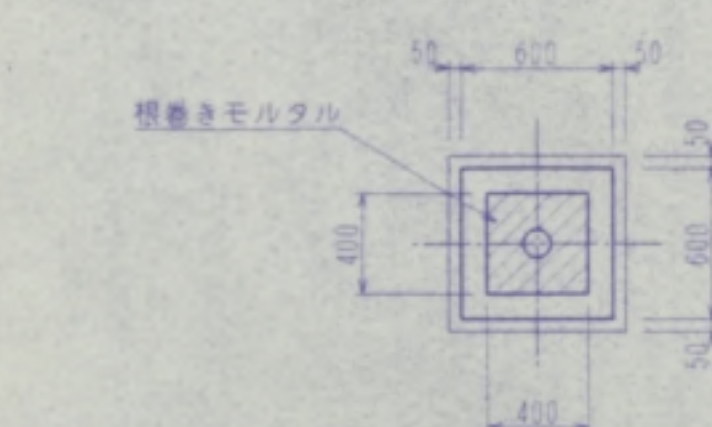




ベ-27'レ- PL-16 300×300
7/2'ア-レ- PL-6.0
7/2'カ- 4-M12 L=250(有効)

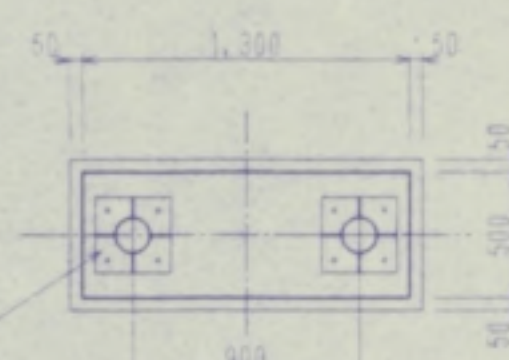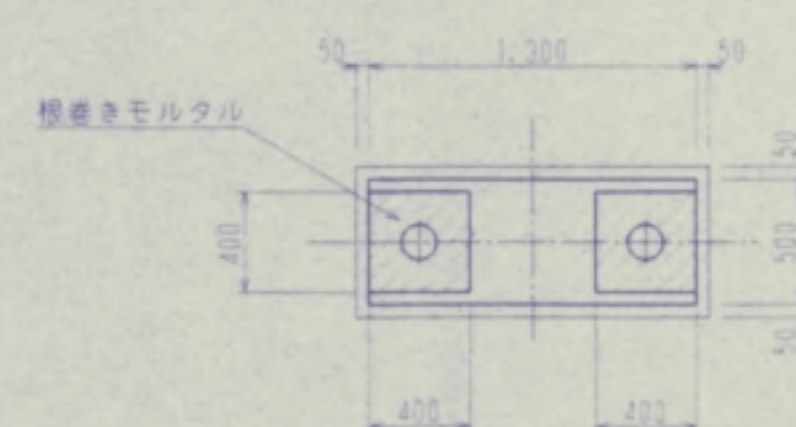

ベ-27'レ- PL-16 300×300
7/2'ア-レ- PL-6.0
7/2'カ- 4-M12 L=250(有効)

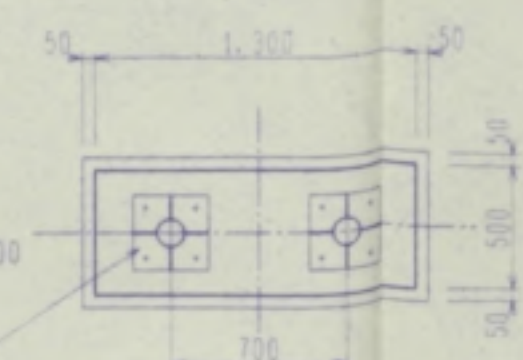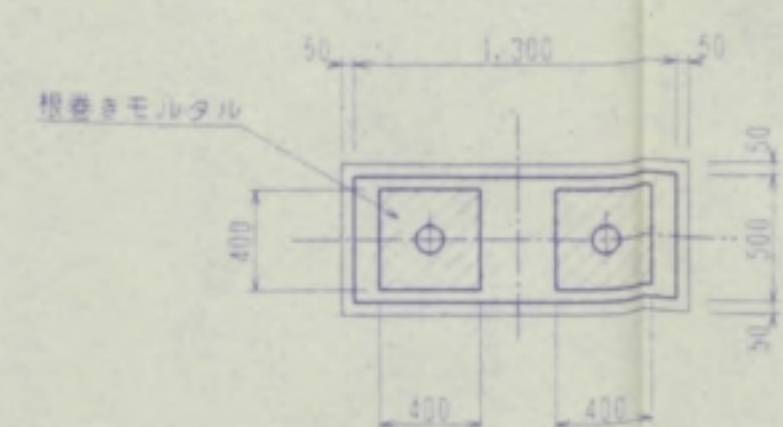


ベ-27'レ- PL-16 300×300
7/2'ア-レ- PL-6.0
7/2'カ- 4-M12 L=250(有効)

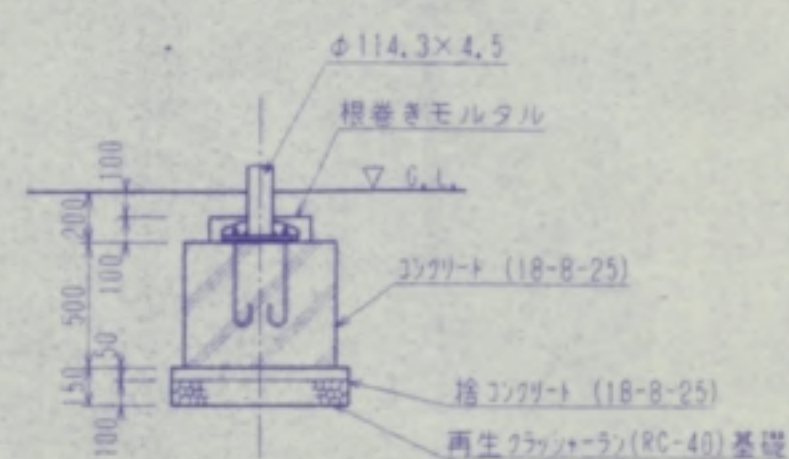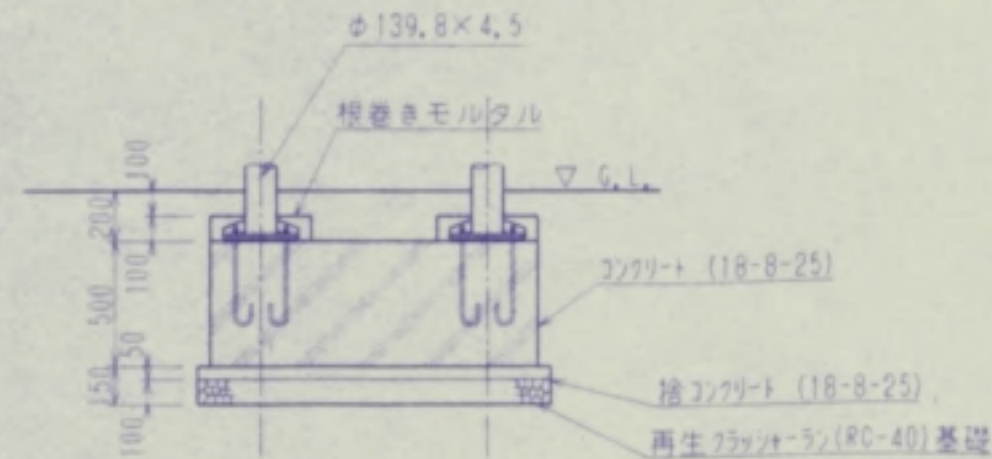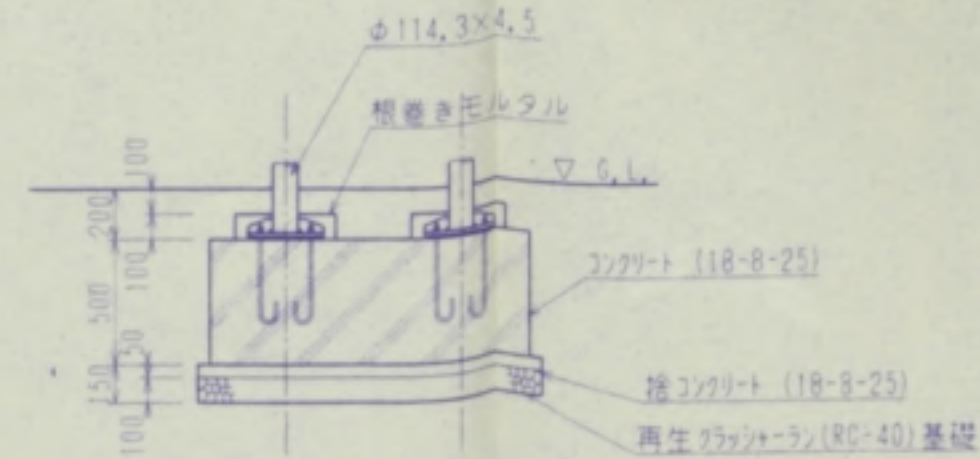F-2
基礎 14・15F-1
基礎 11~13F-1
基礎 11~13

基礎詳細図 1:30


完成図

工事番号	施工年度	13年度
工種	小杉町歌の森運動公園遊戯広場用地造成	工事
箇所	小杉町戸破黒河地内	
詳細図	7	31枚の内
縮尺	図示	19
富山県	小杉町	

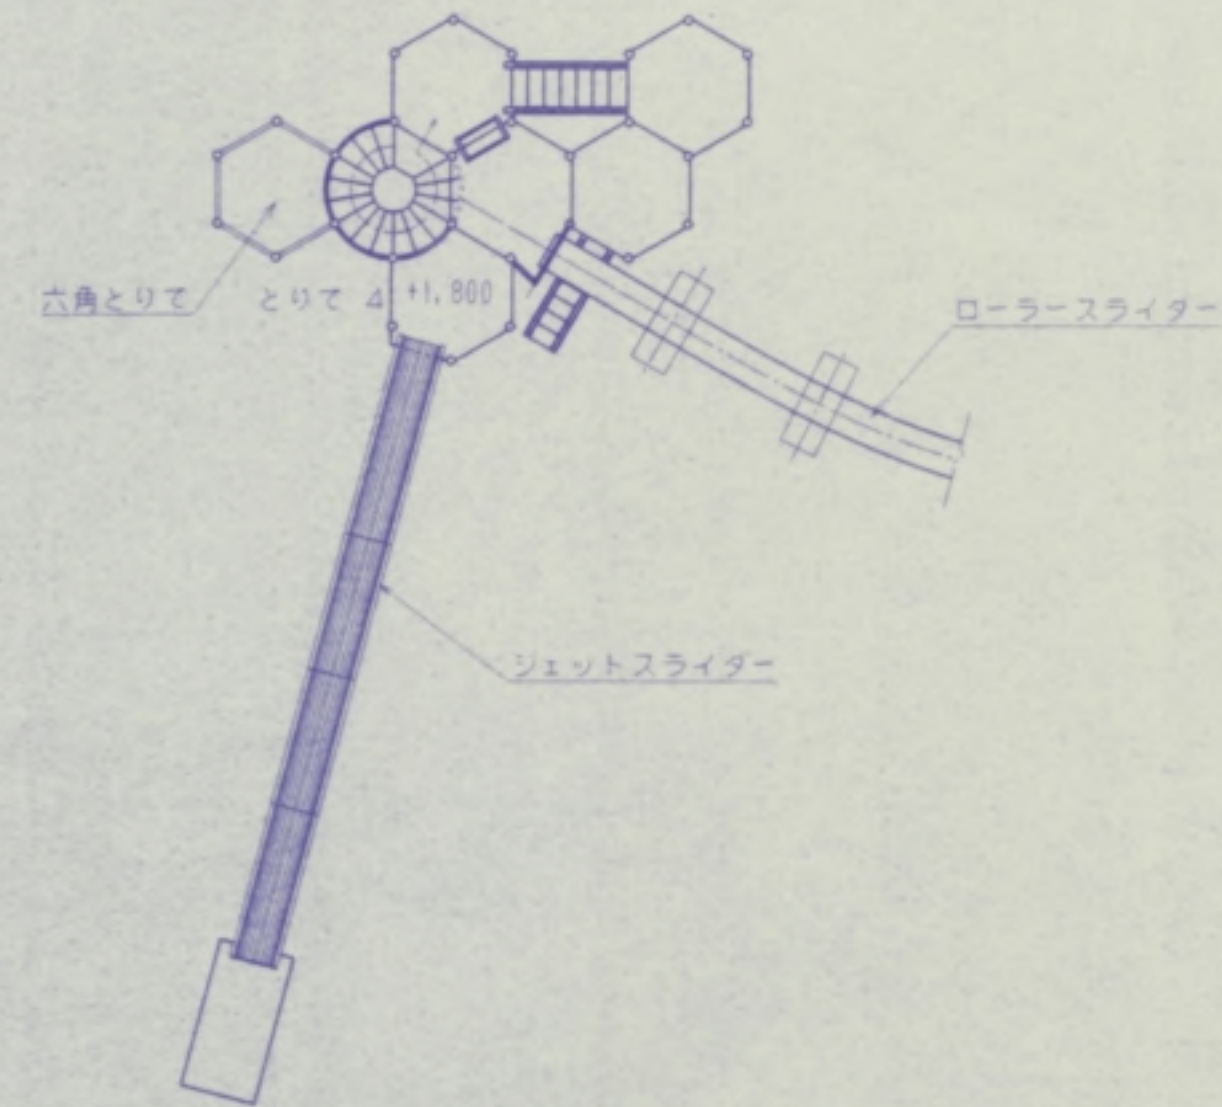


全体図 1:100

仕様	電気亜鉛メッキ鋼材
塗装	下地処理 高分子1A'10樹脂塗装 1回
	中塗り フタル酸樹脂塗装 1回
	仕上げ フタル酸樹脂塗装 1回
材料	ステンレス製品
地盤処理	防蝕テープ巻
当製品は	(社)日本公園施設業協会 生産物賠償責任保険 加入製品とする。

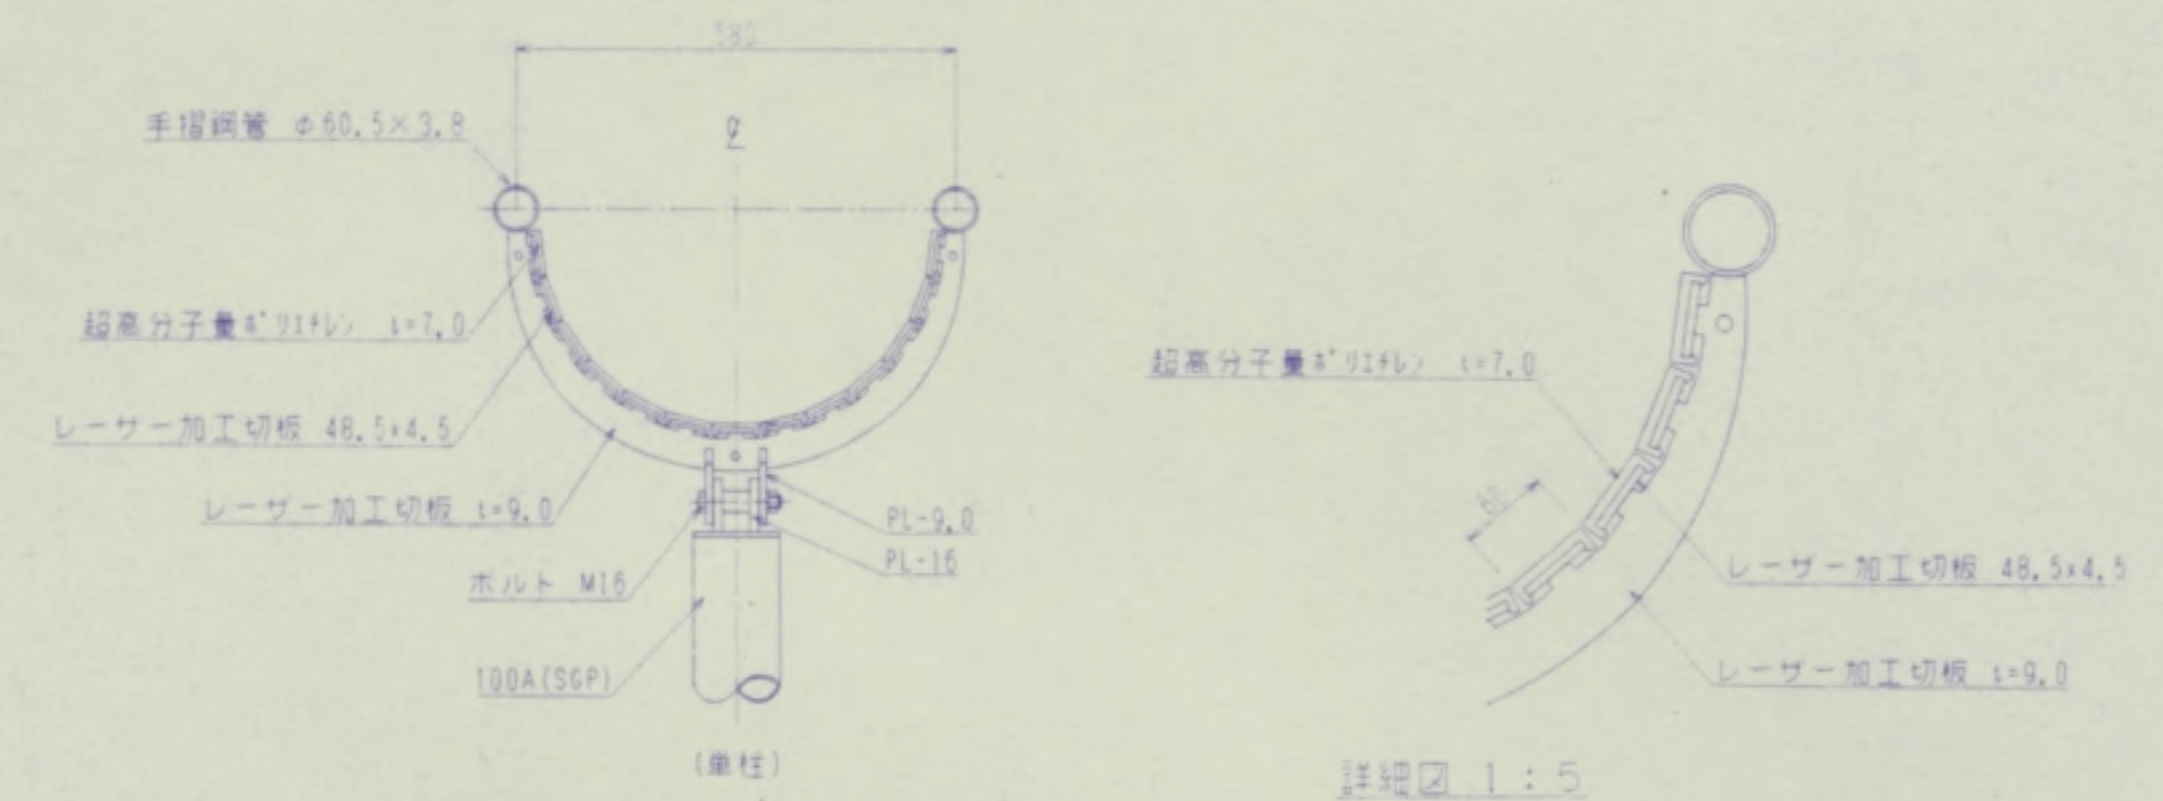


断面詳細図 1:10

詳細図 1:5

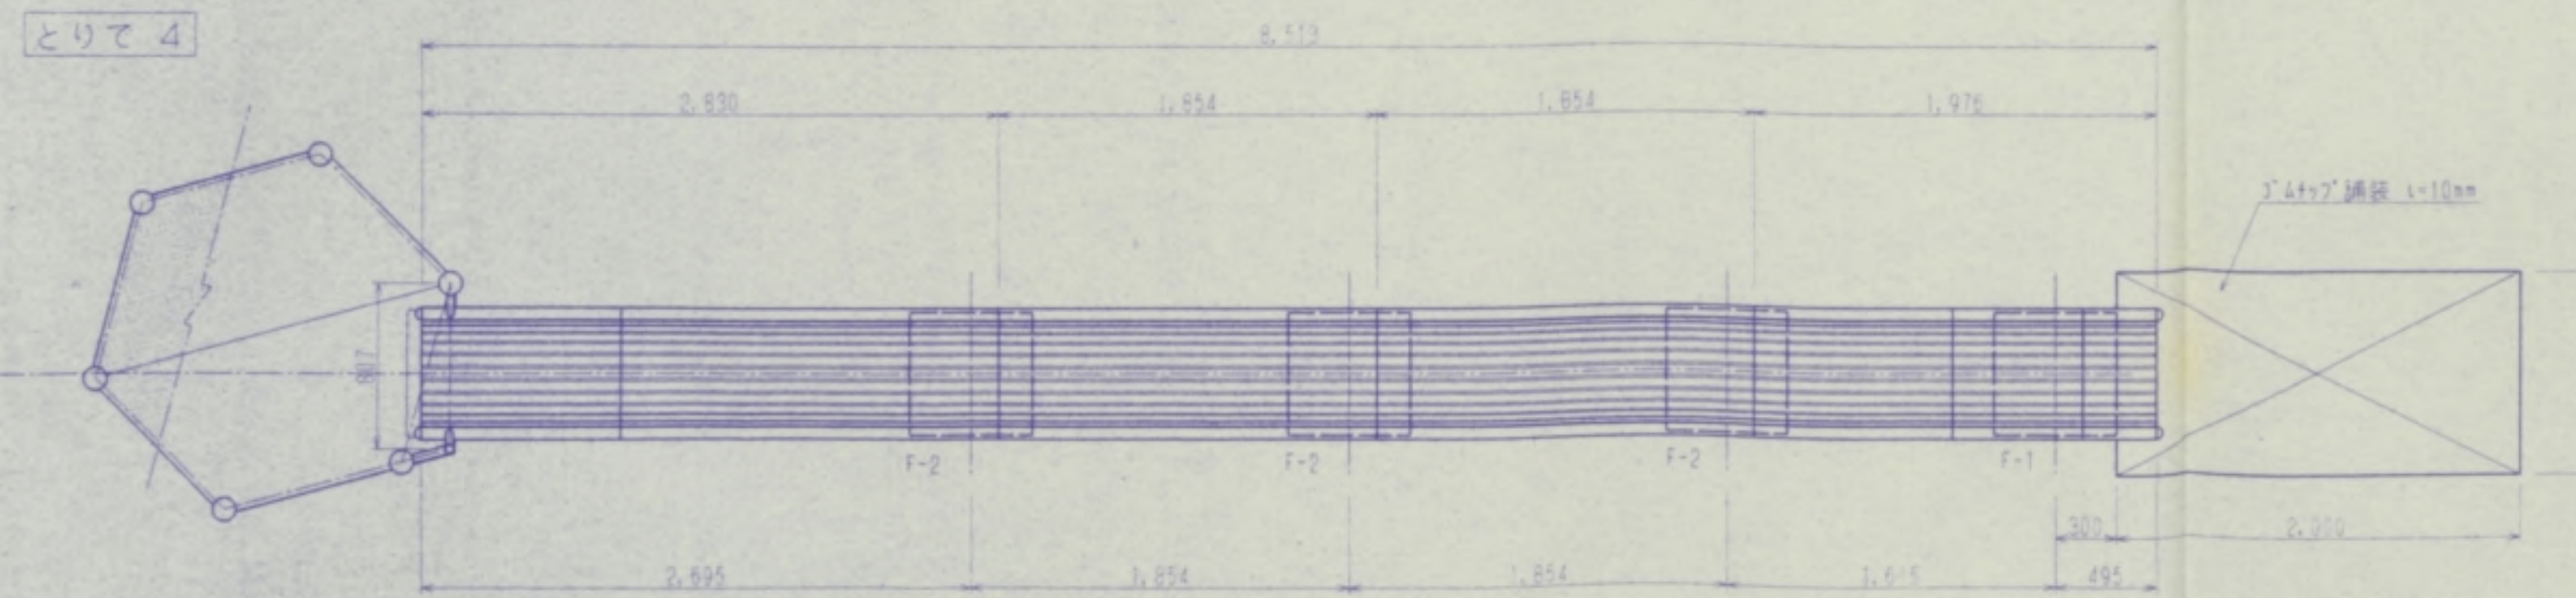



平面図 1:30

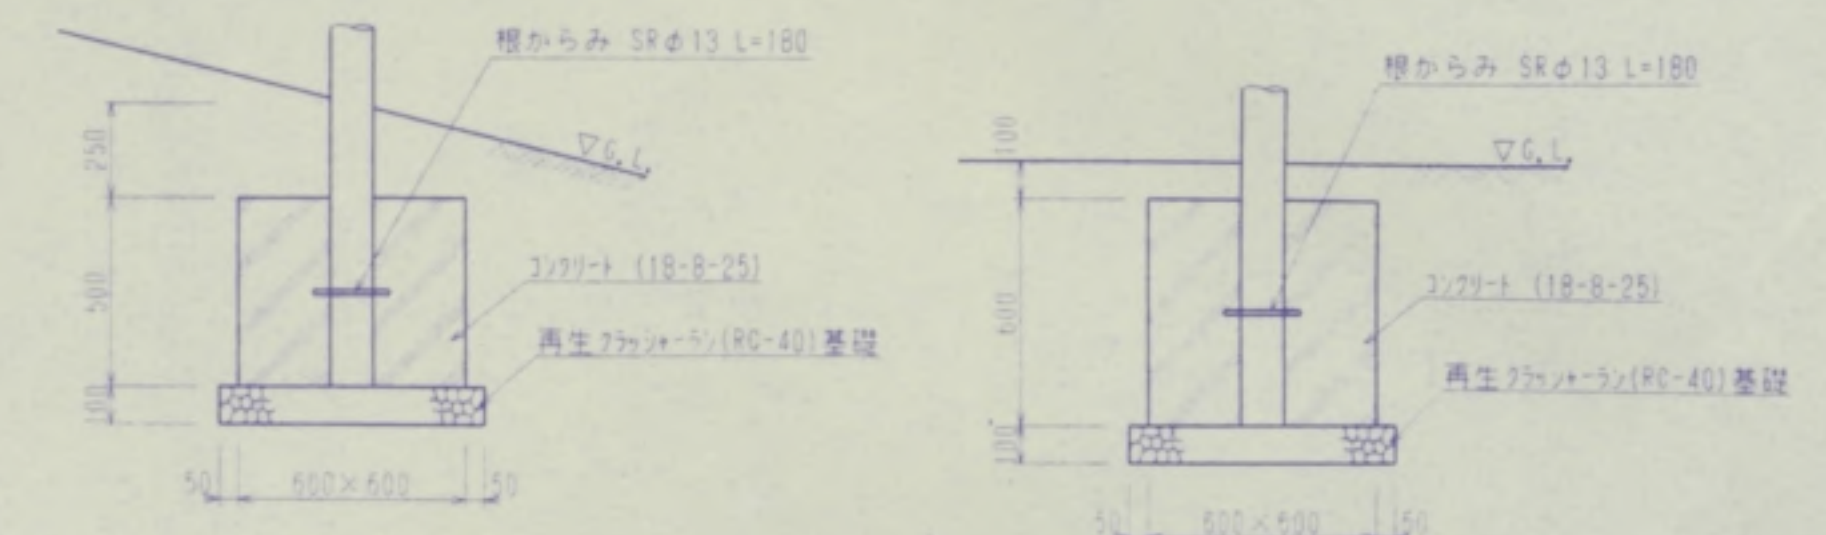

スベリ面基礎図 1:30

基礎寸法表


名称	W1	W2	t	個数
F-1	600	600	600	1
F-2	600	600	500	3

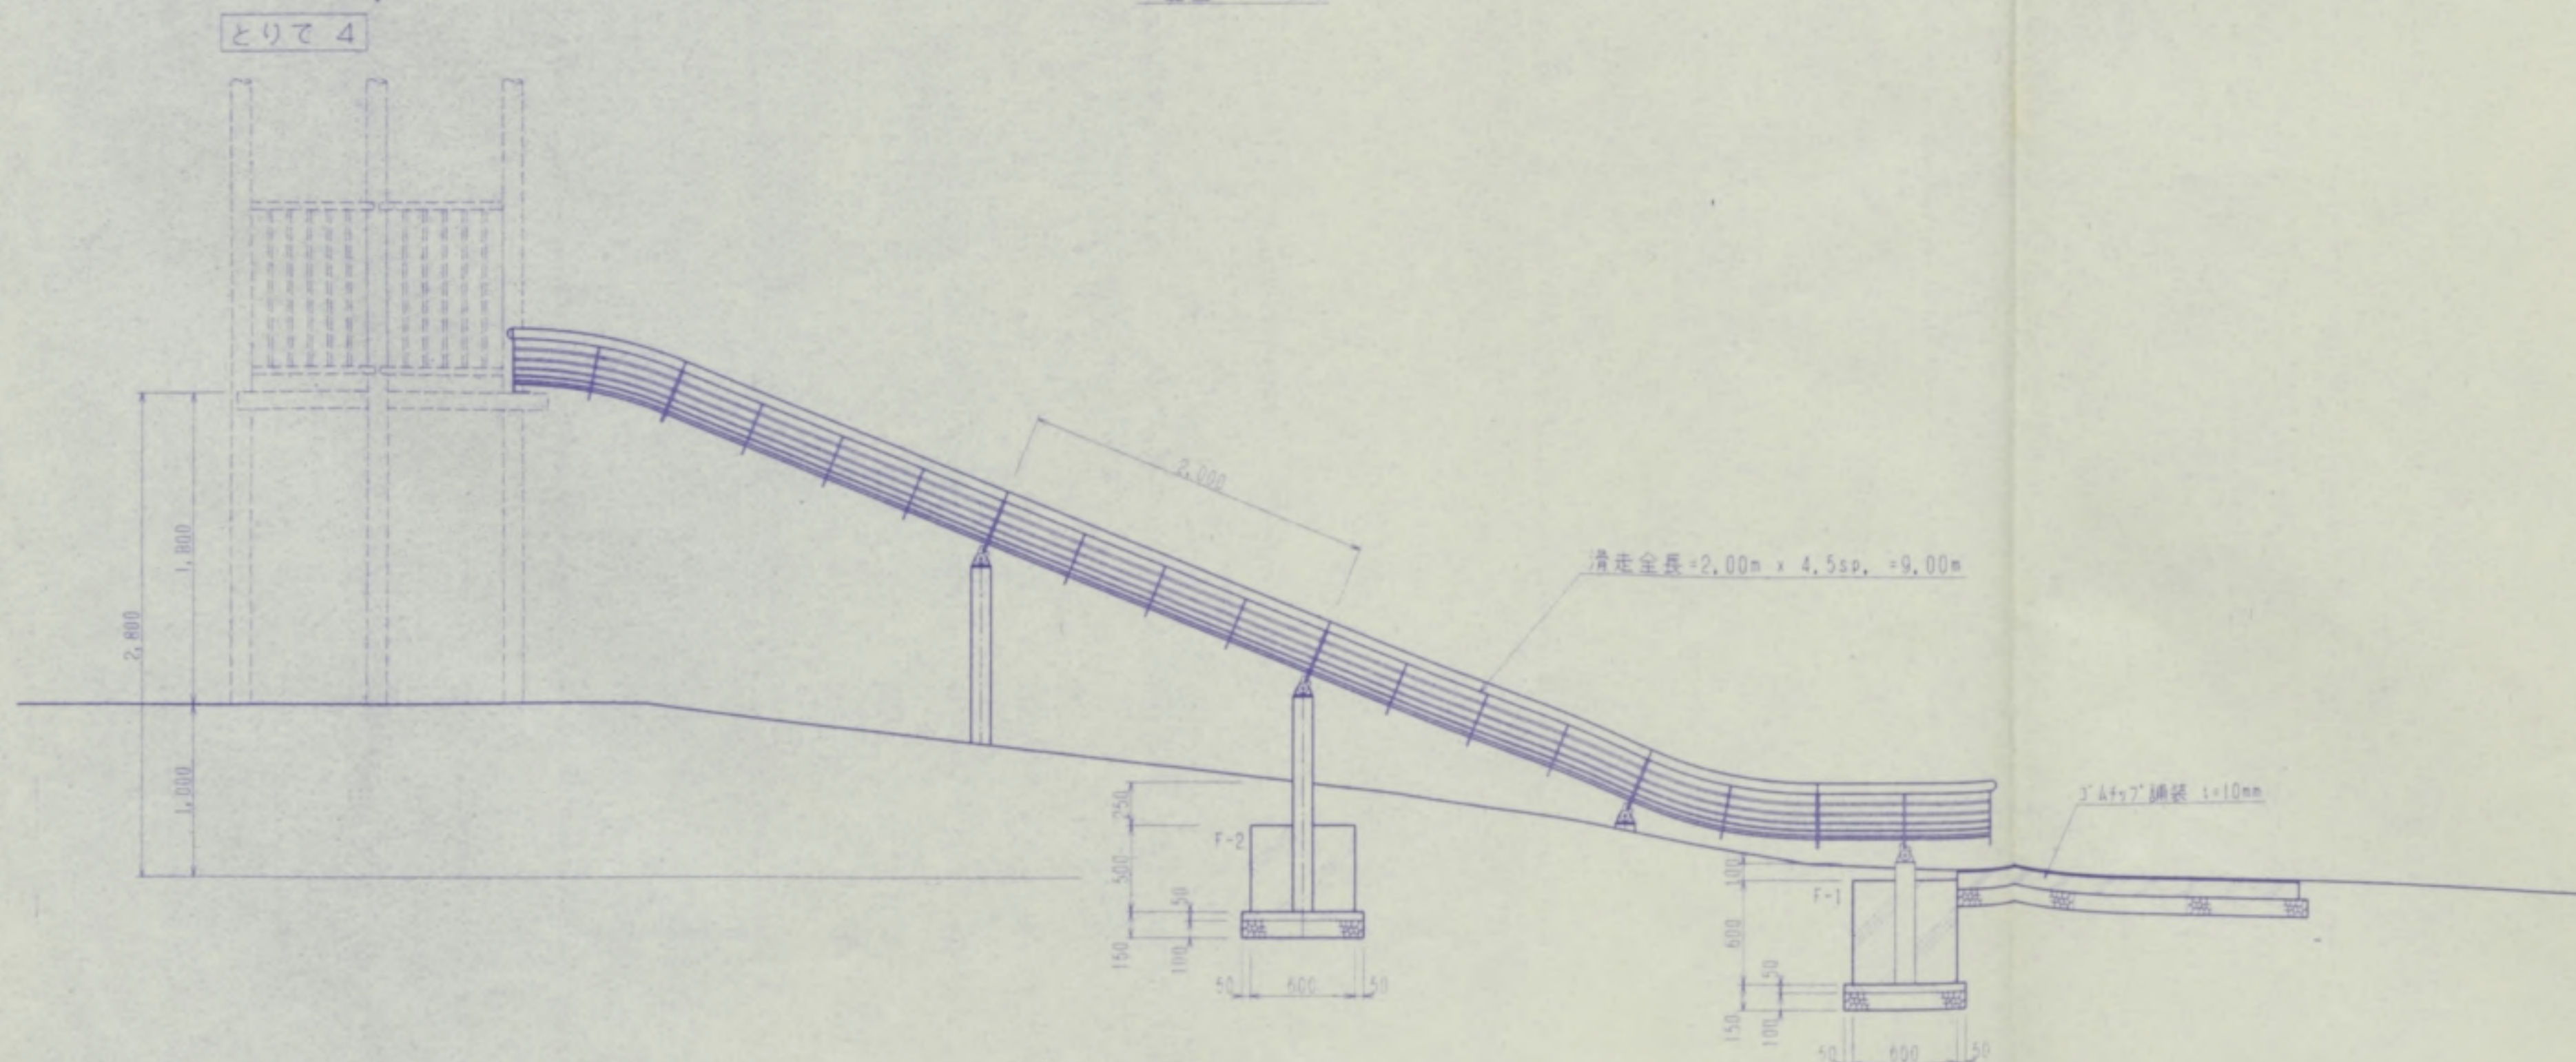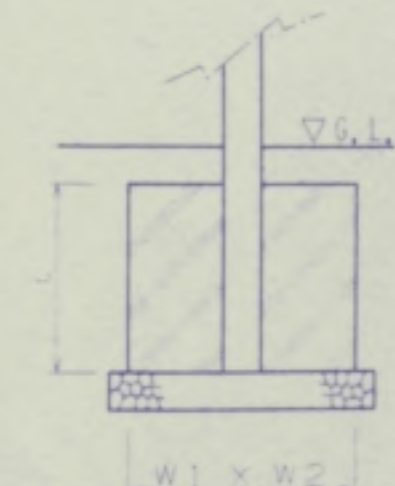


立面図 1:30

完成図

工事番号	竣工年度	13年度
工事種別	小松市の森運動公園遊歩道整備事業	工事
箇所	小松市戸破黒河地内	
詳細図	8	31枚の内
縮尺	図示	20
富山県射水郡小松町		


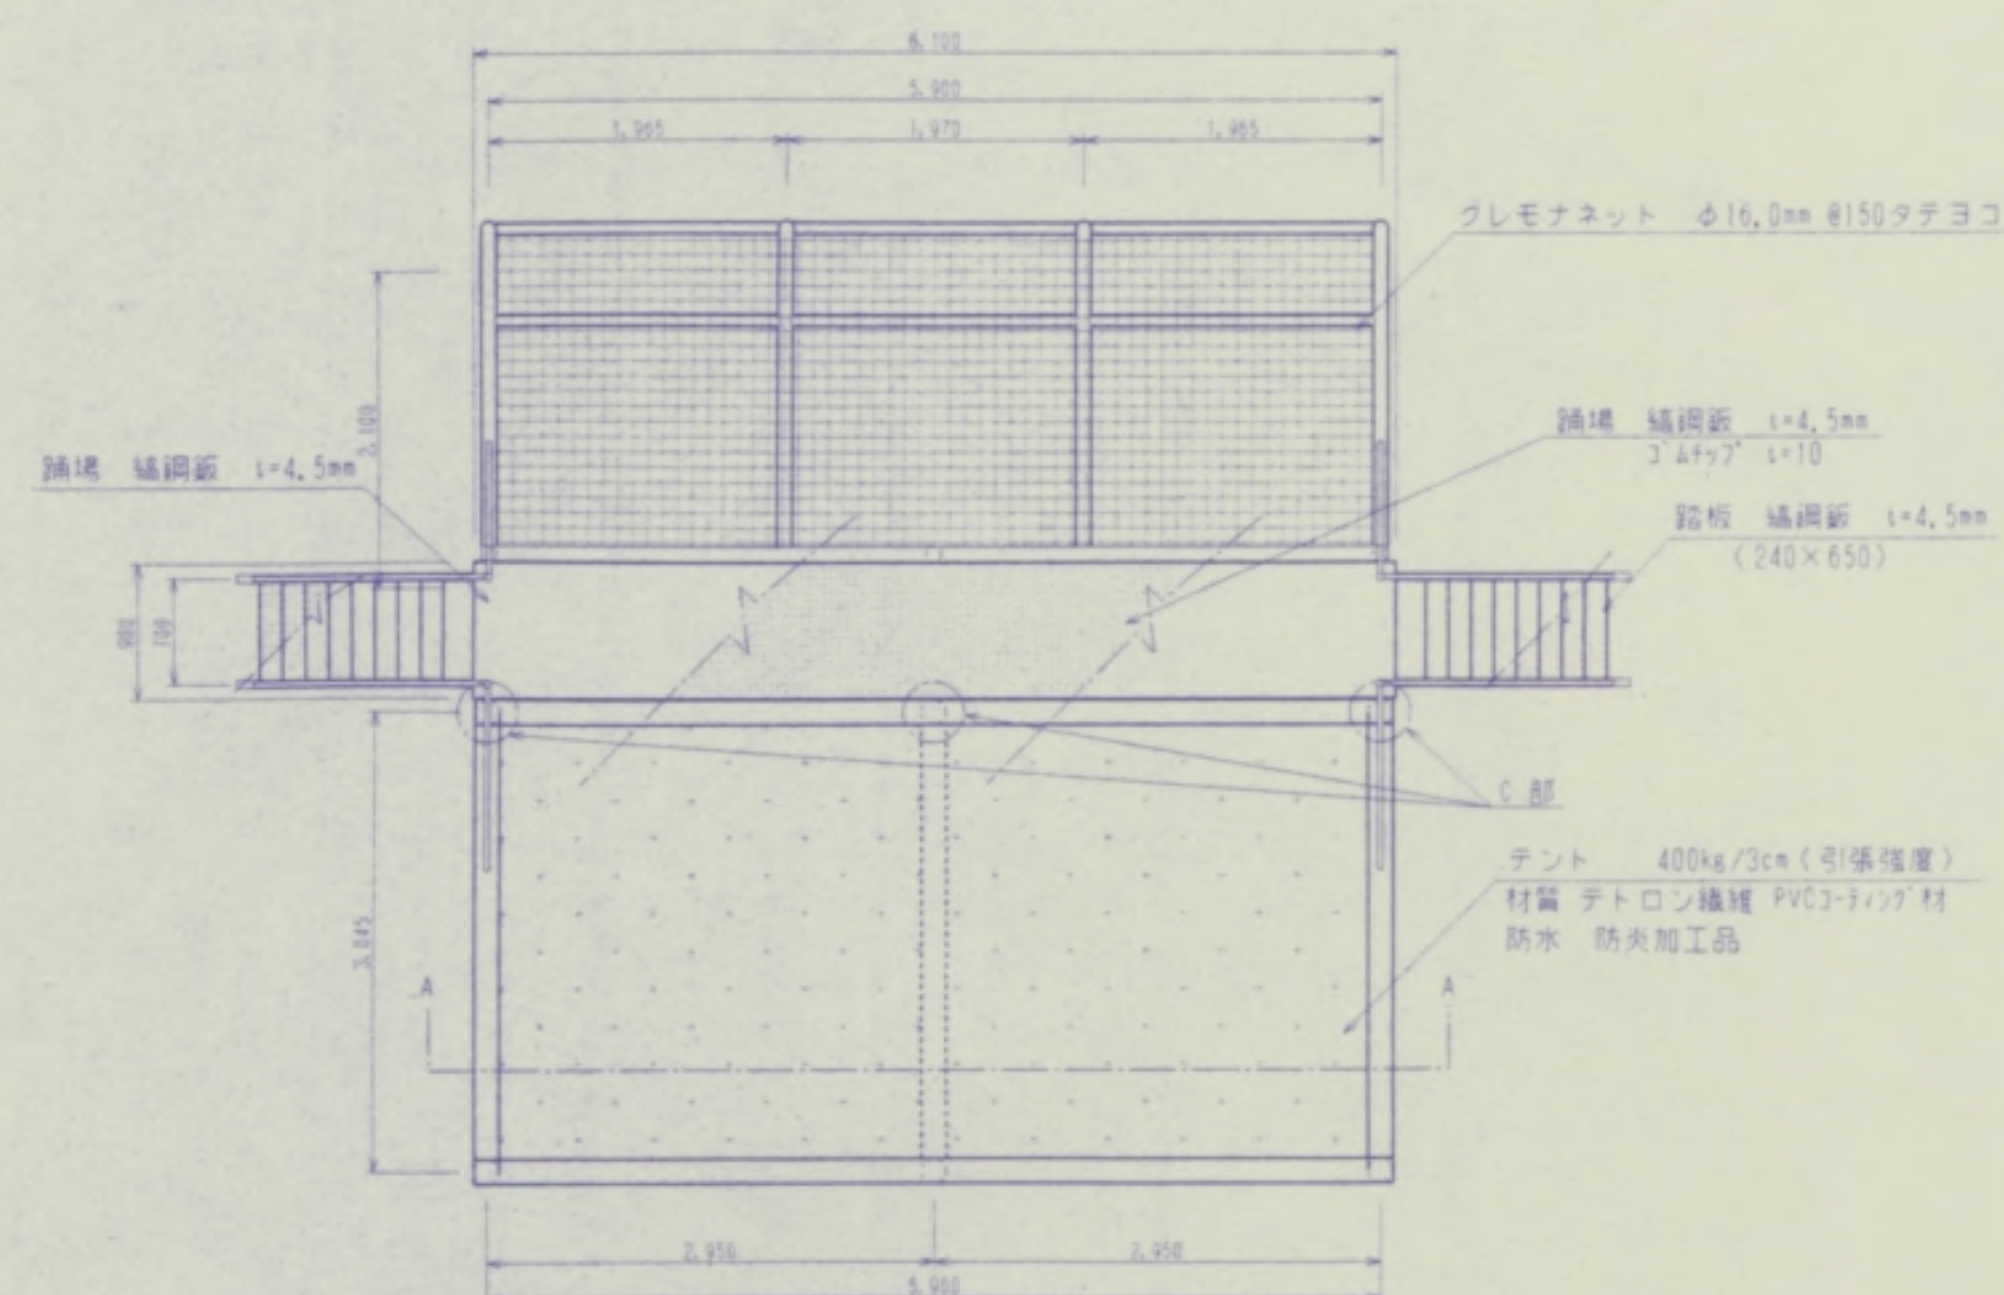


平面図 1:50

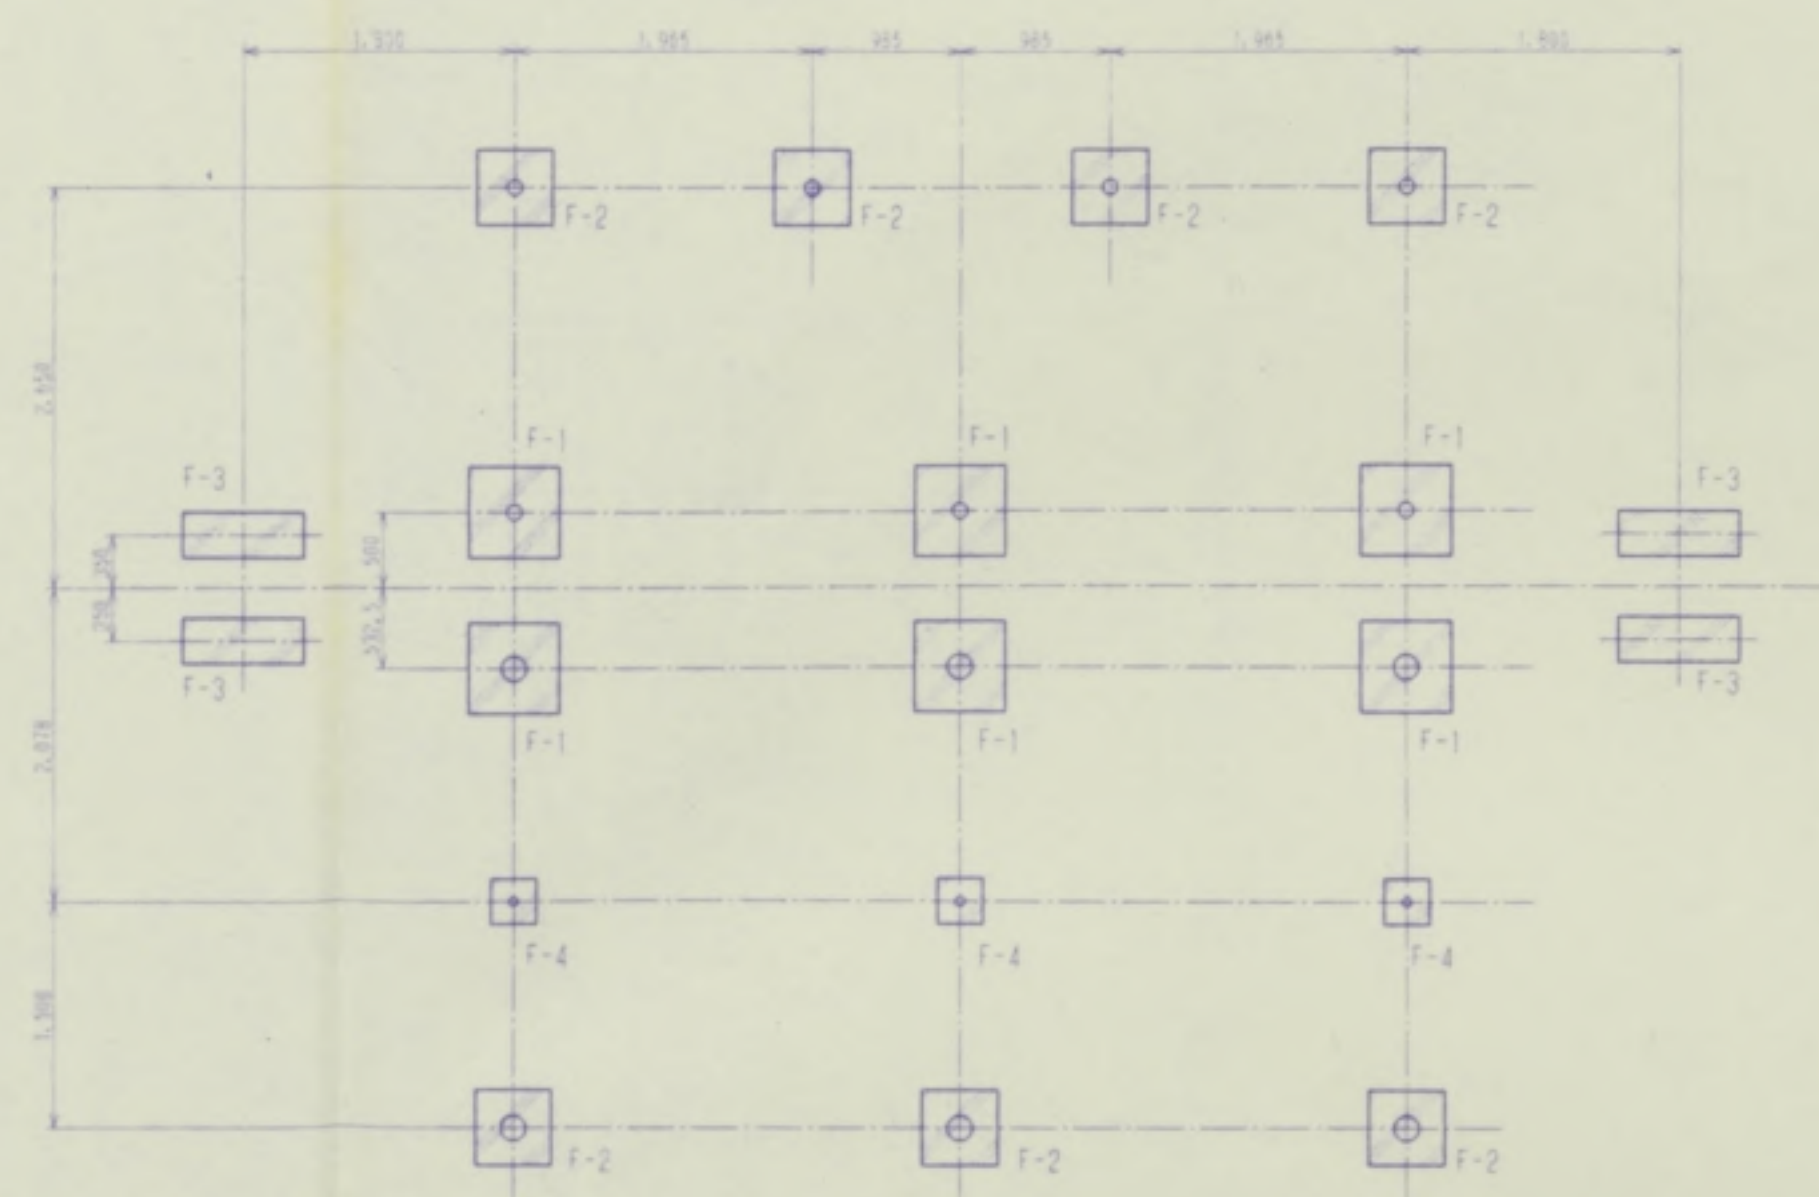


基礎伏図 1:50


名称	#1	#2	t	個数
F-1	600	600	600	6
F-2	500	500	500	7
F-3	300	600	400	4
F-4	300	300	300	3

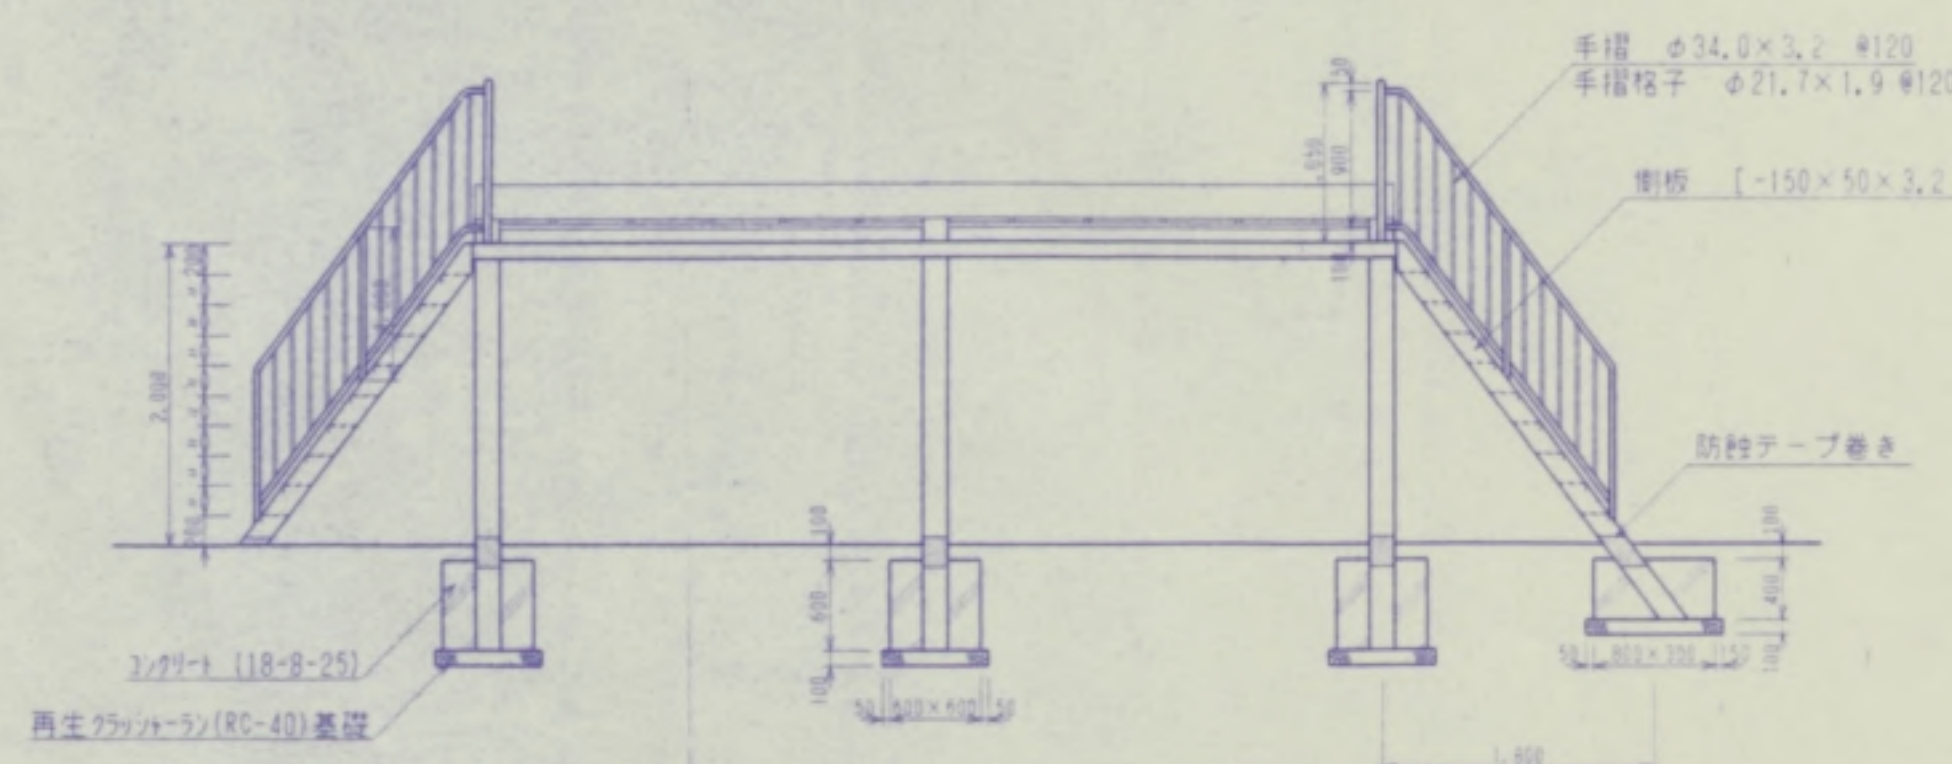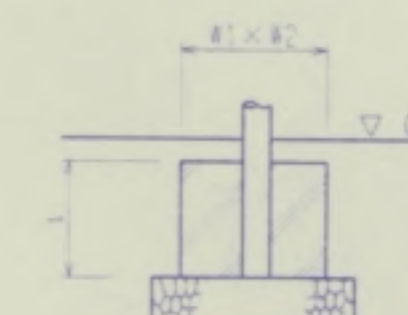


舗装立面図 1:50

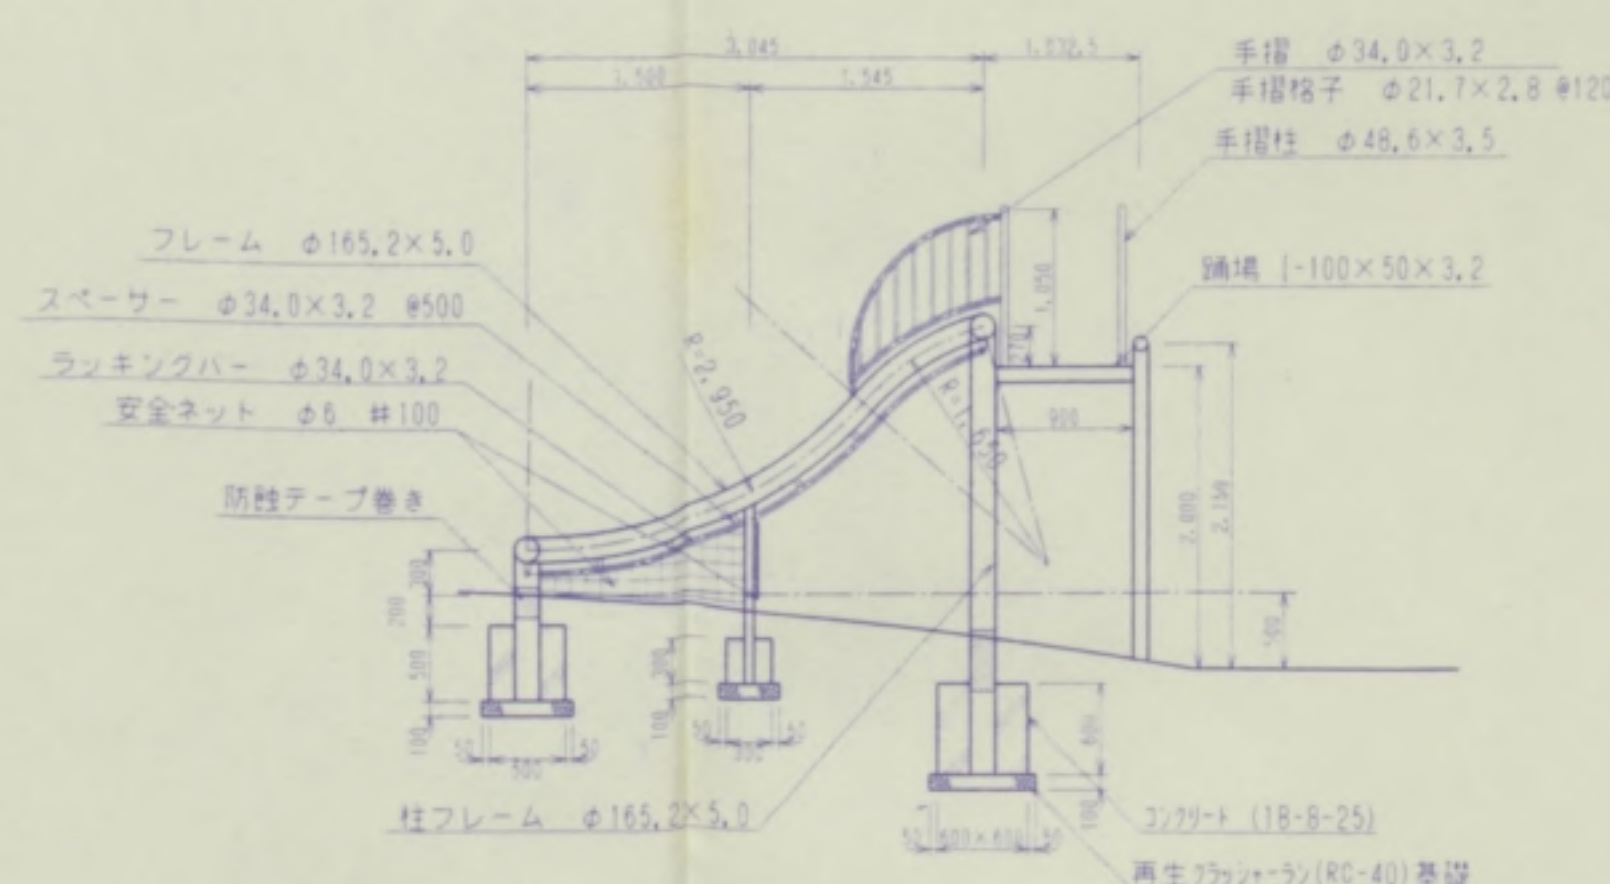


スレリ立面図 1:50

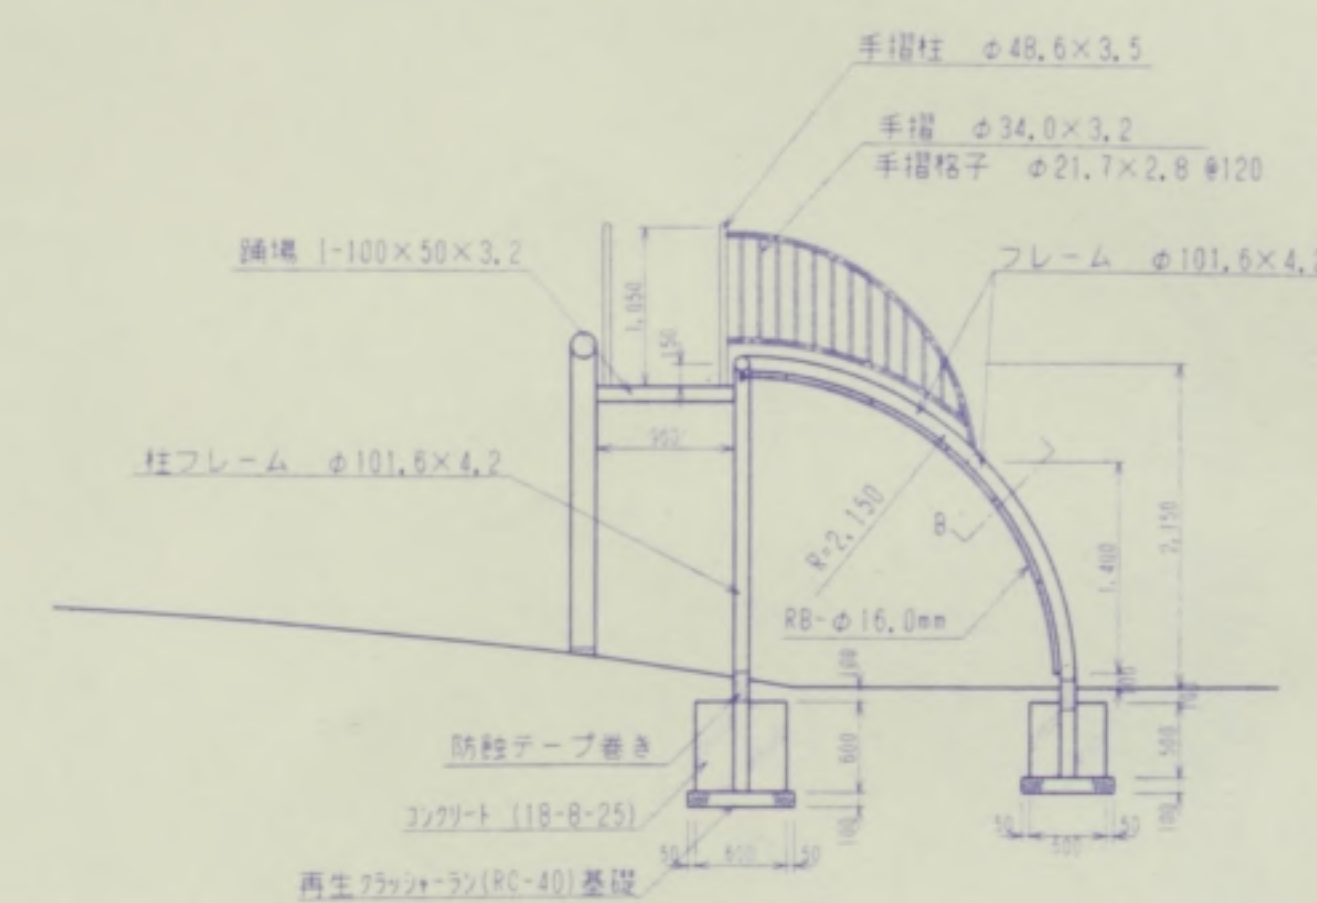


ネット登立面図 1:50

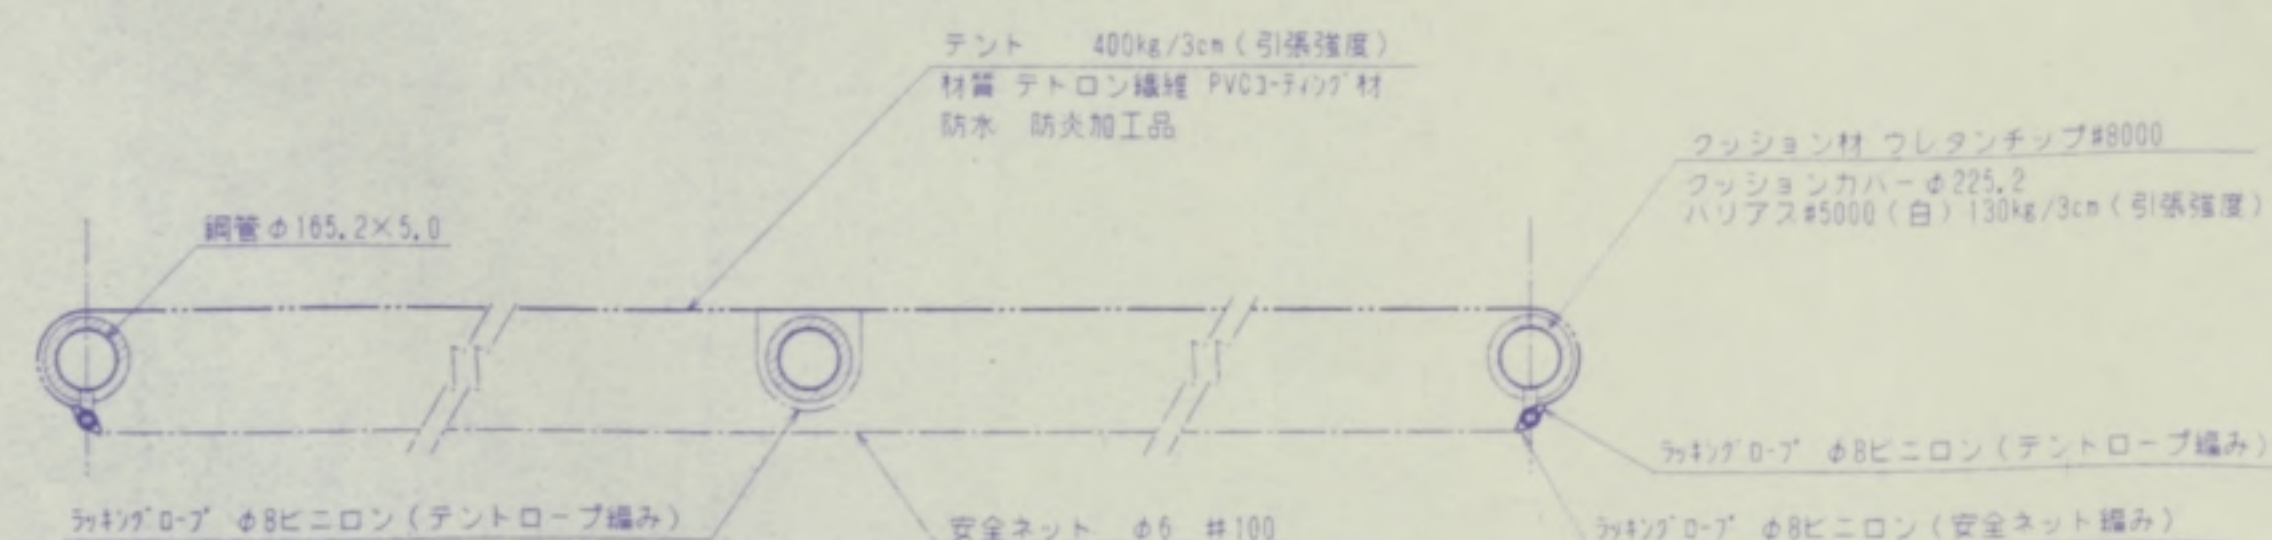

A-A' 断面図 1:20

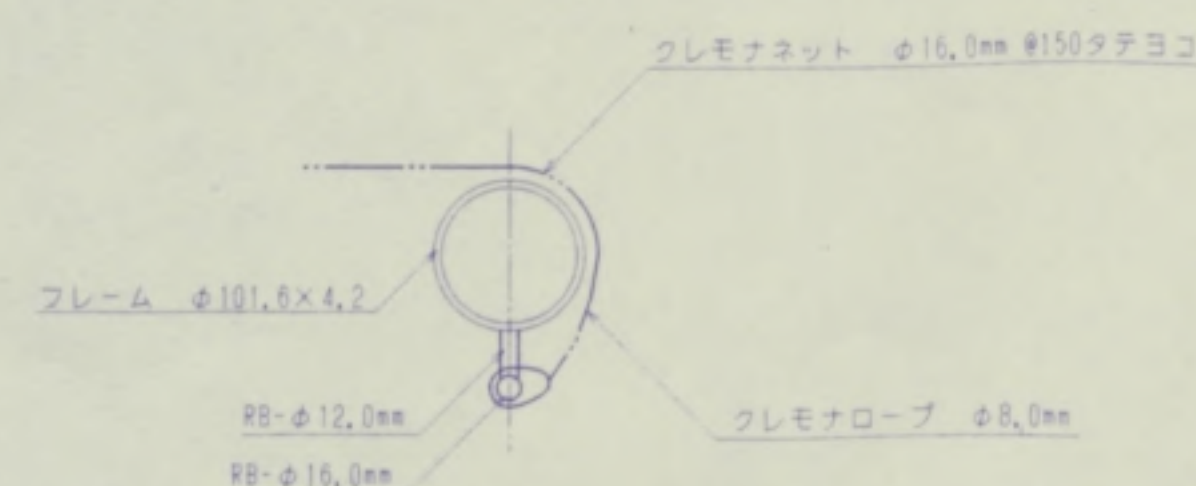

B-B' 断面図 1:20

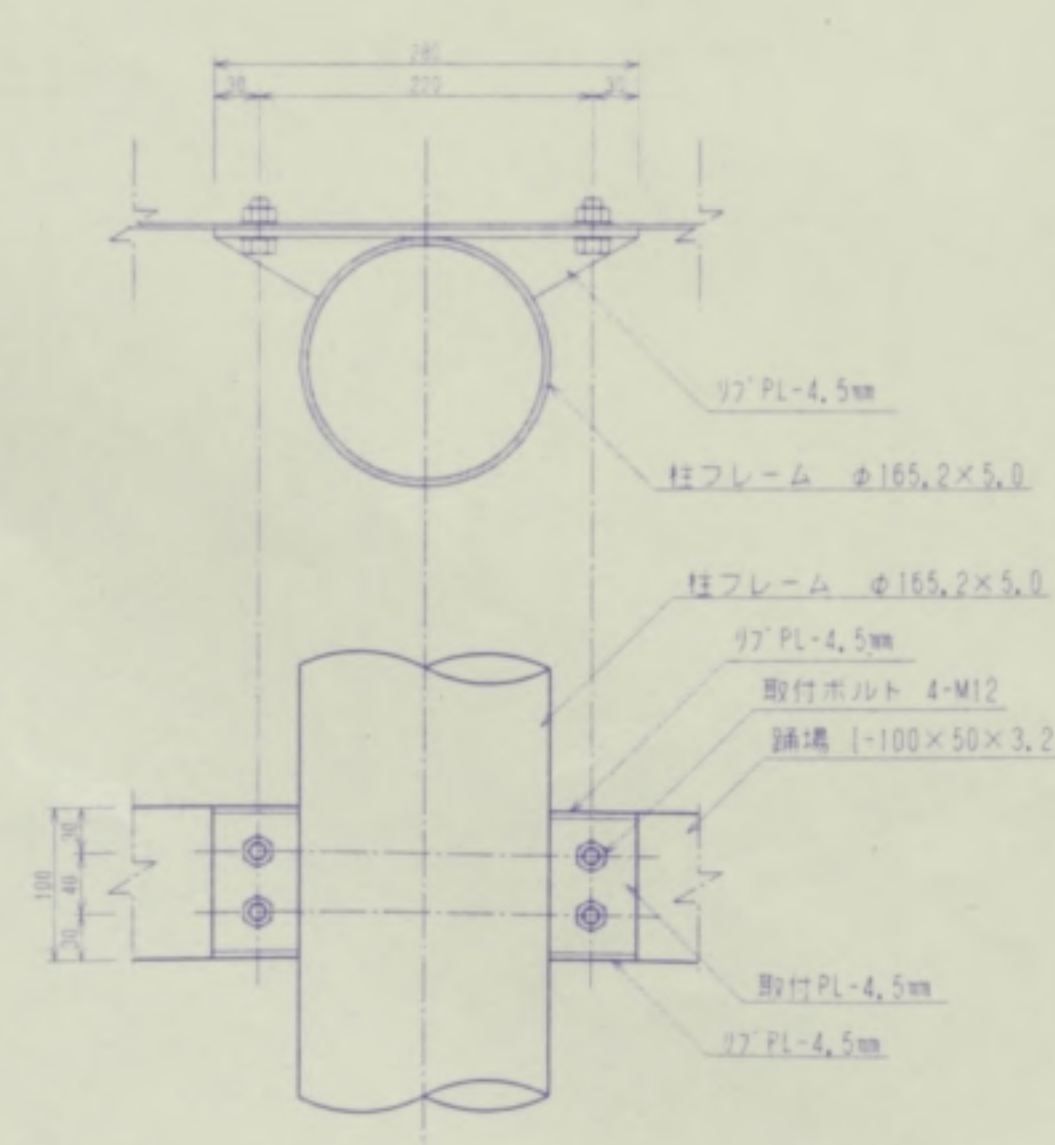

C部取付詳細図 1:5


仕 様	電気亜鉛メッキ鋼材
鋼 材	下地処理 高分子1K'1'樹脂塗装 1回
塗 装	中塗り フタル酸樹脂塗装 1回
	仕上げ フタル酸樹脂塗装 1回
材料	ステンレス製品
地盤処理	防錆テープ巻き (鋼材部分)
当製品は	(社)日本公園施設業協会 生産物賠償責任保険 加入製品とする。

完成図

工 事 名	工事年度	13 年度
工 種	小形新設の森運動公園遊戯広場他遊具	工 事
図 所	小形町戸破黒河地内	
詳細図	1:10	31 枚の内
縮尺	図 示	22
富 山 県 小 形 町		

ST-A


シェルター A

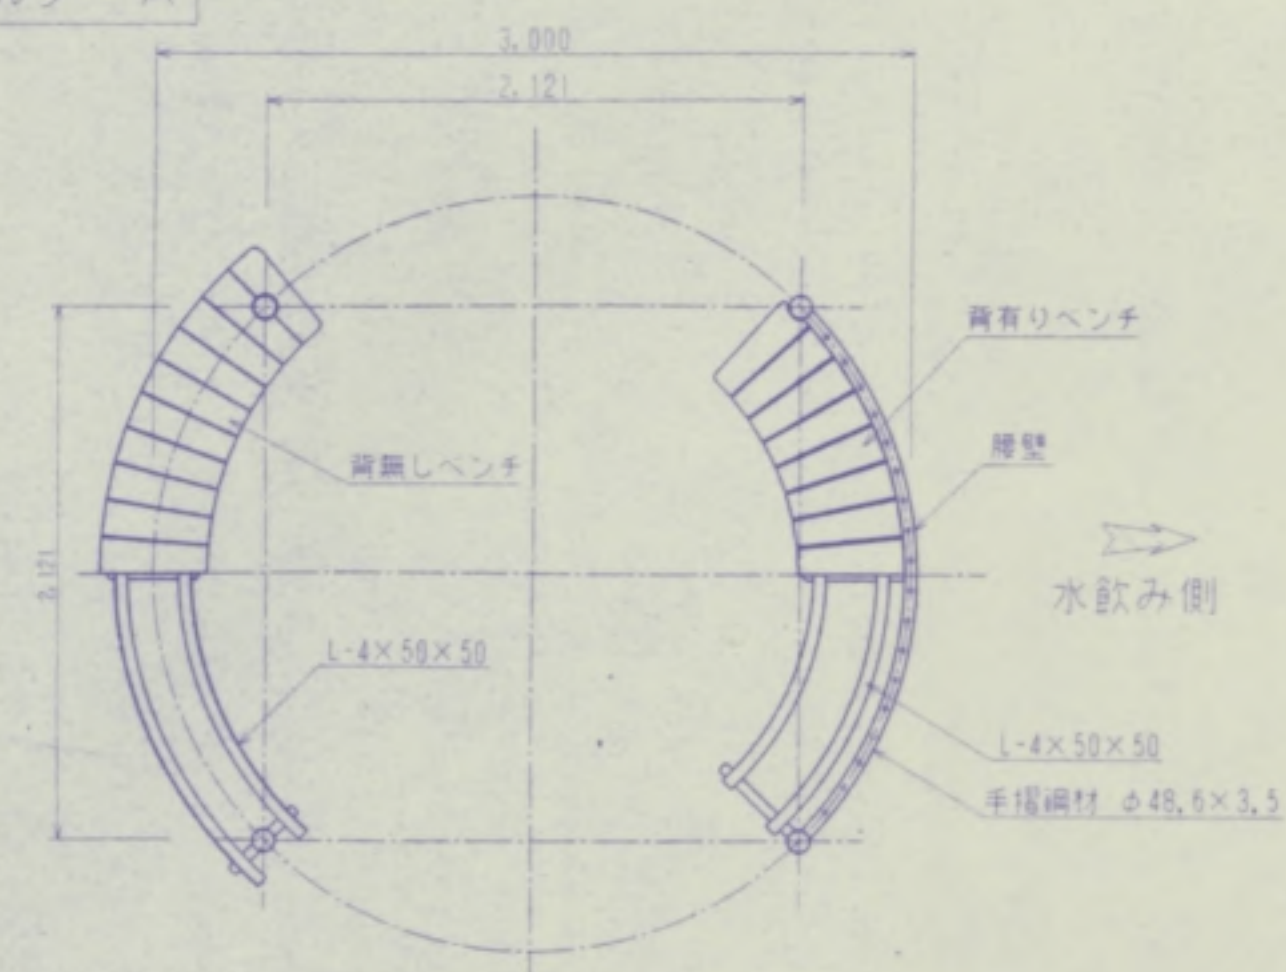


平面図 1:30

ST-B


シェルター B

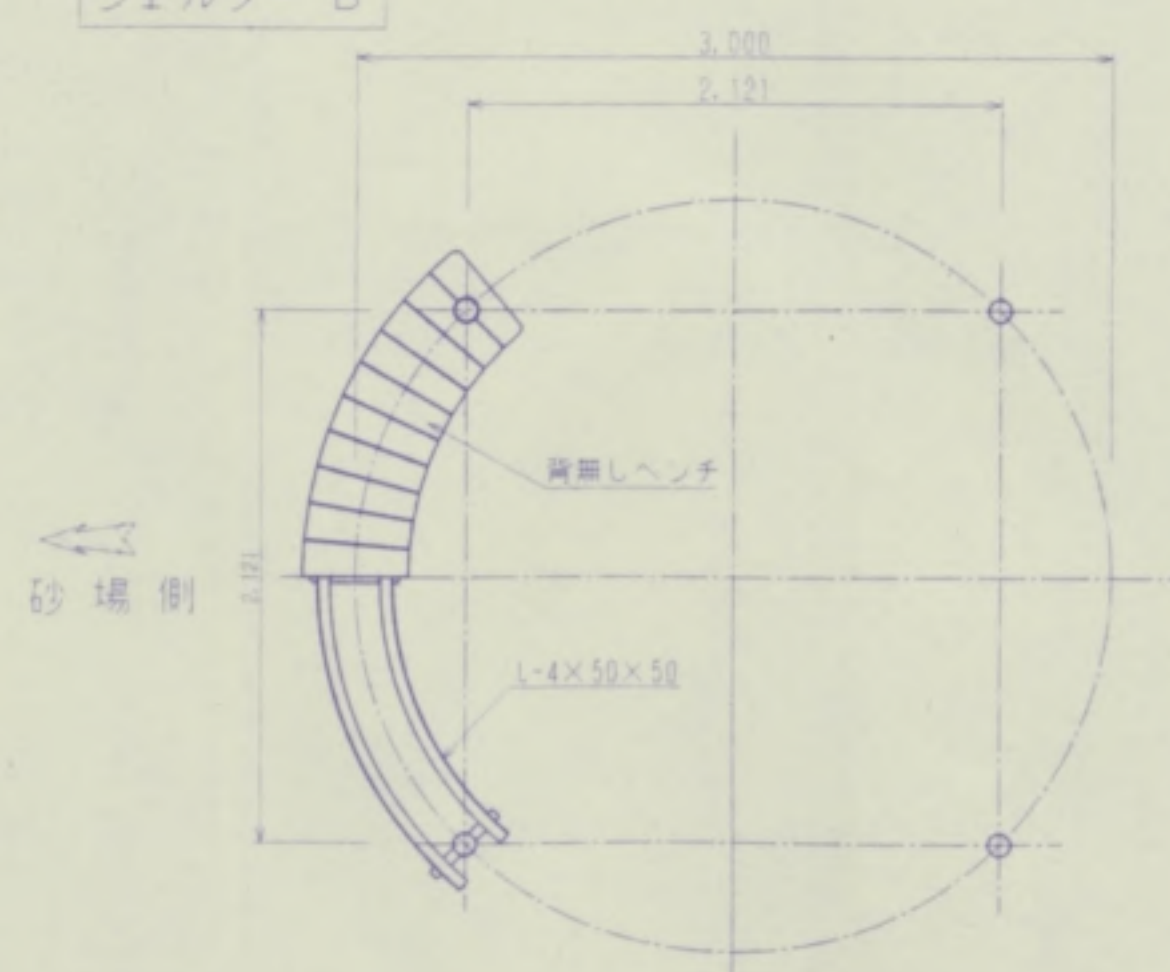


平面図 1:30

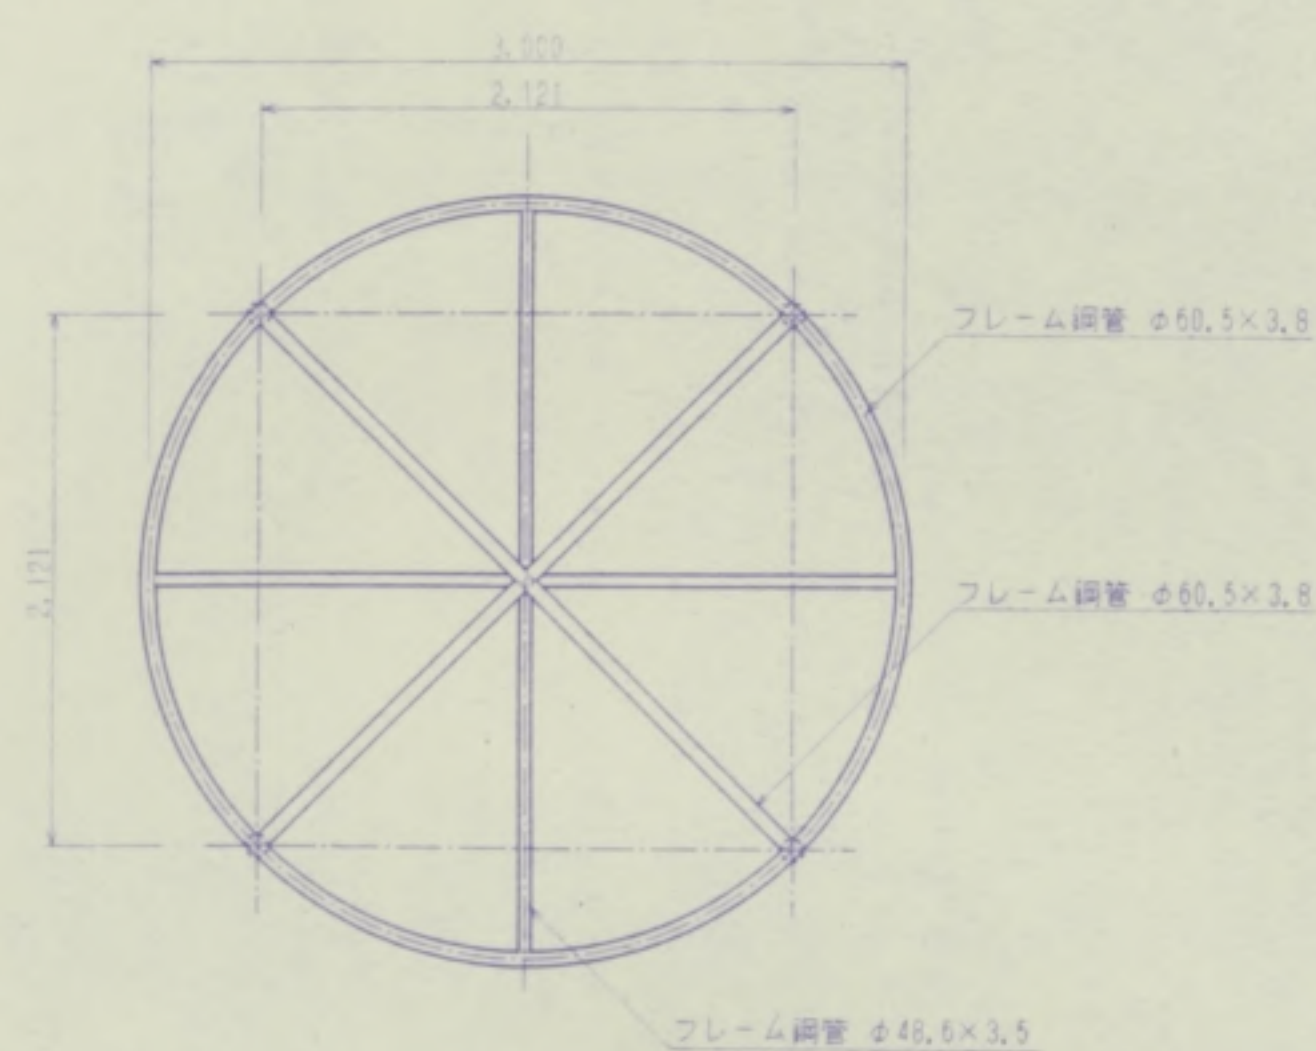


屋根フレーム 1:30

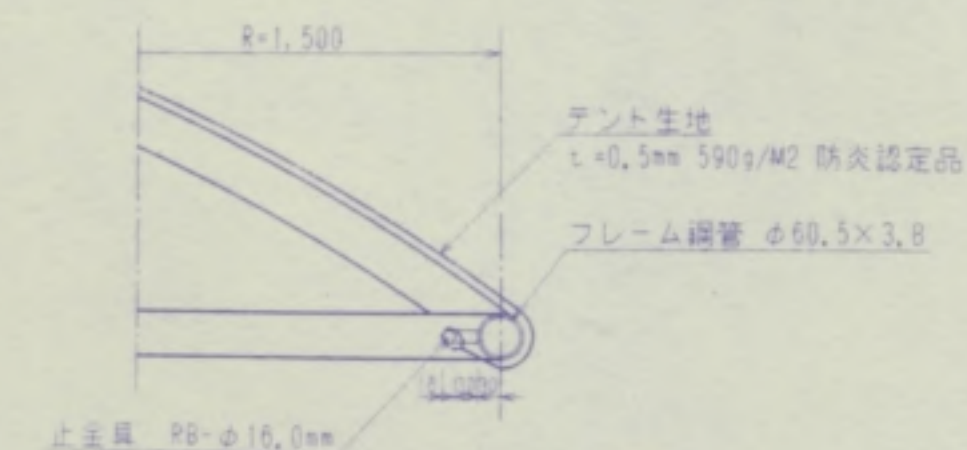


テント止詳細図 1:10

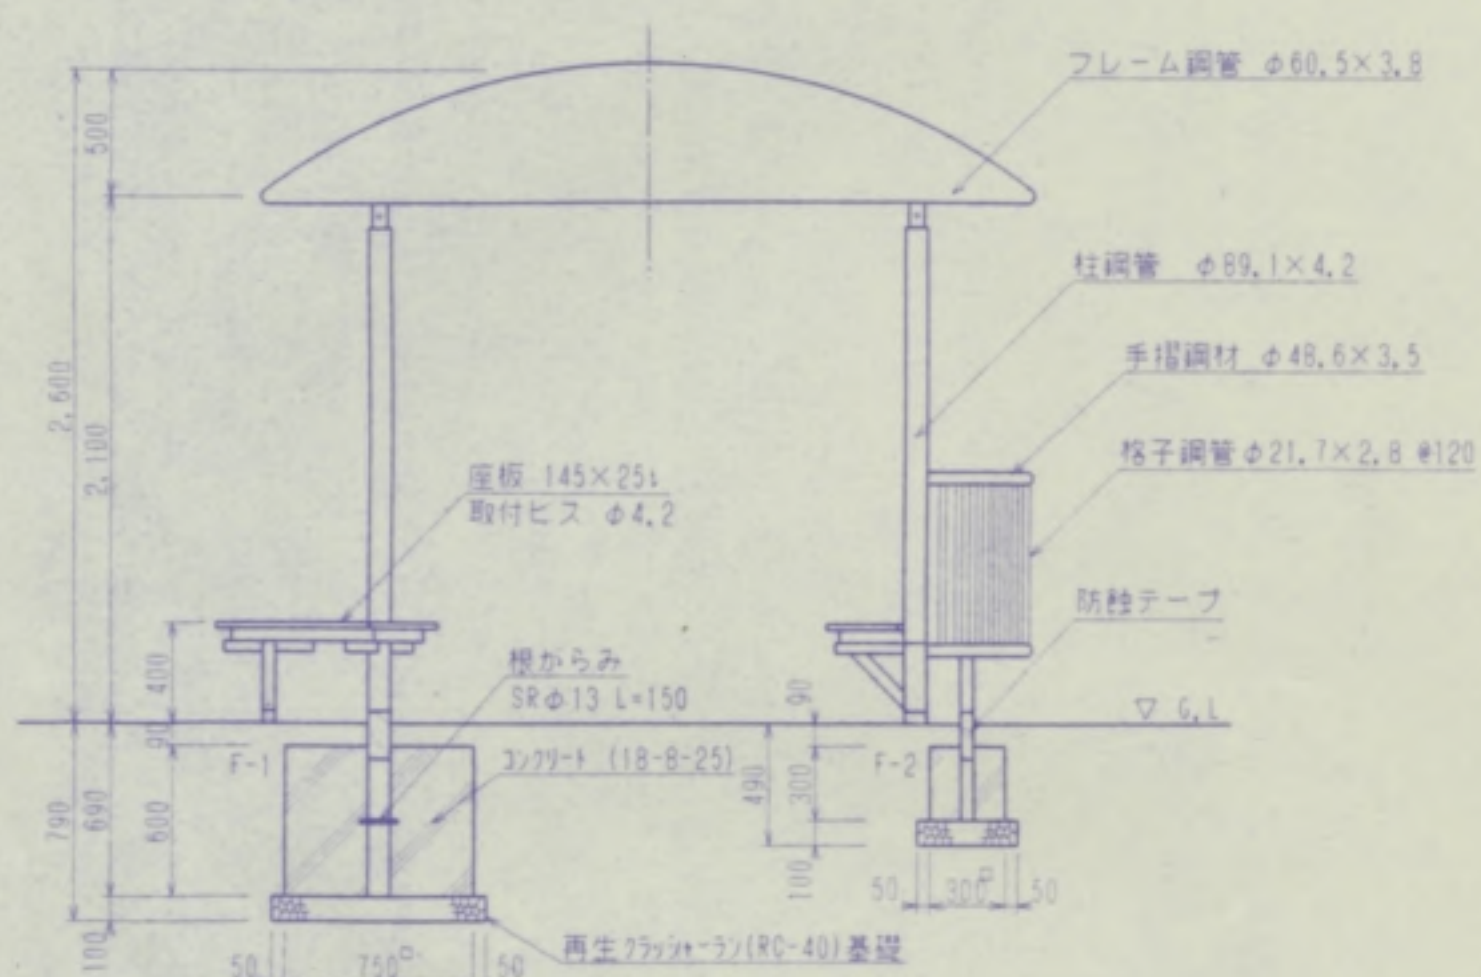



立面図 1:30

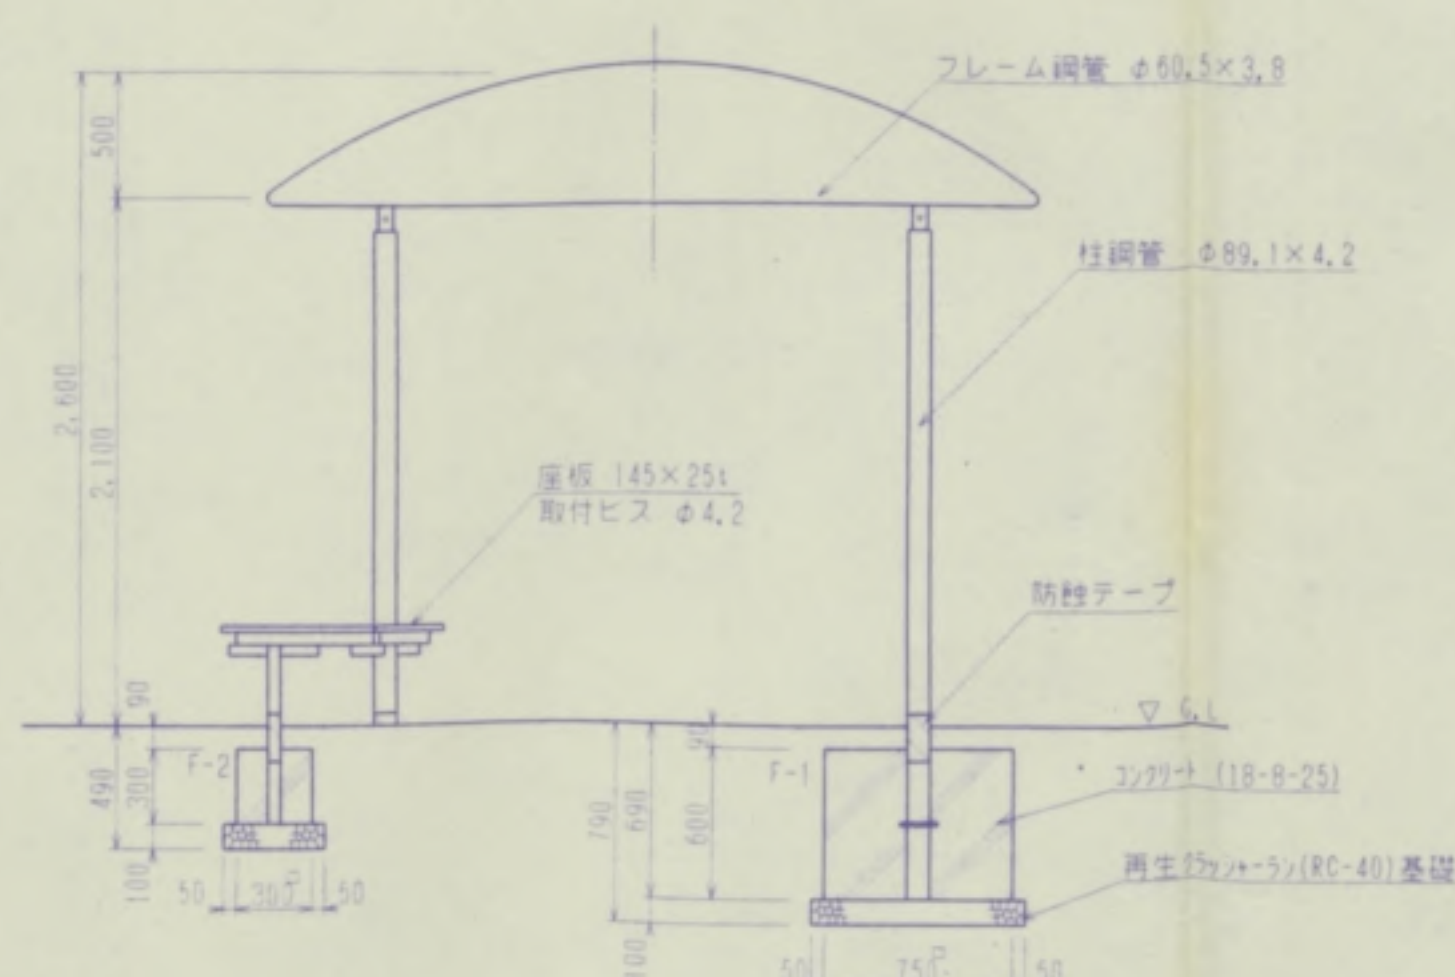

立面図 1:30

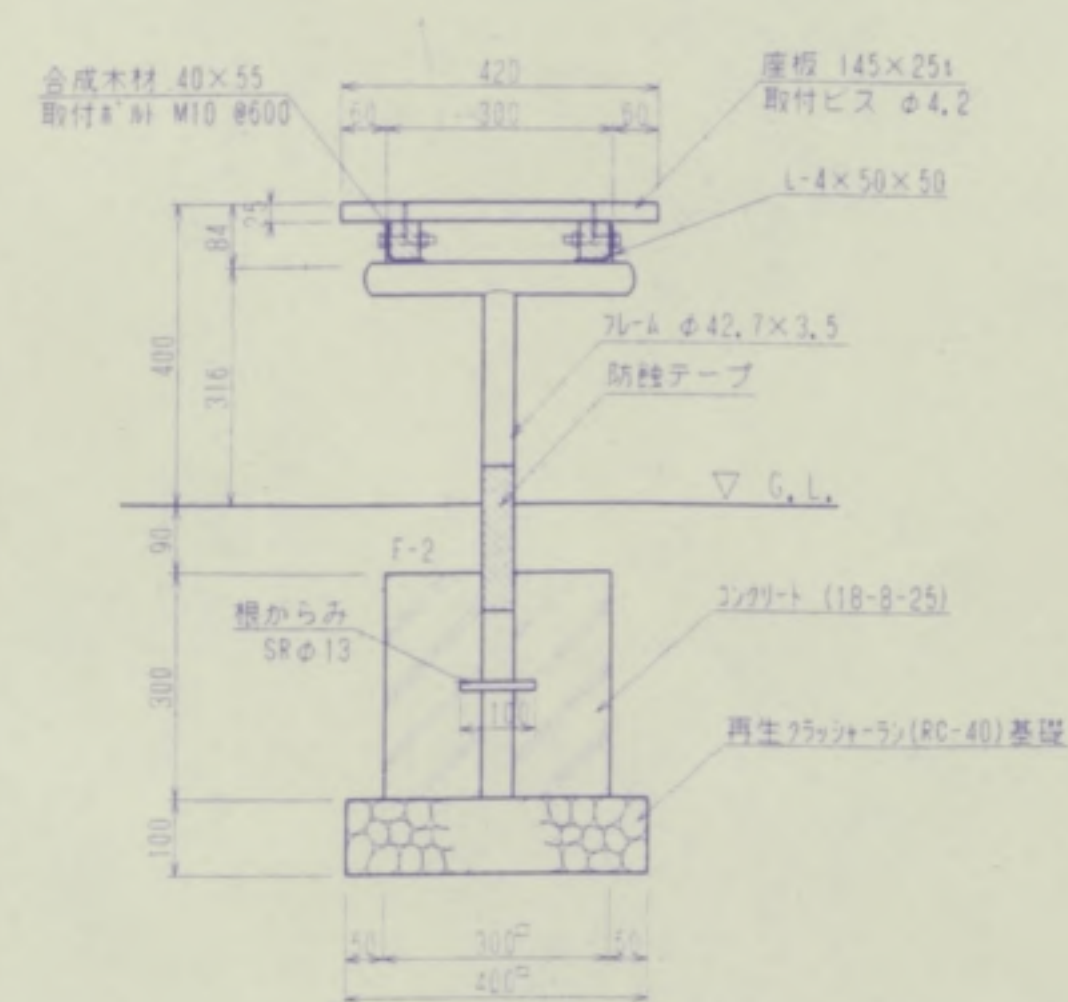


断面詳細図 1:10

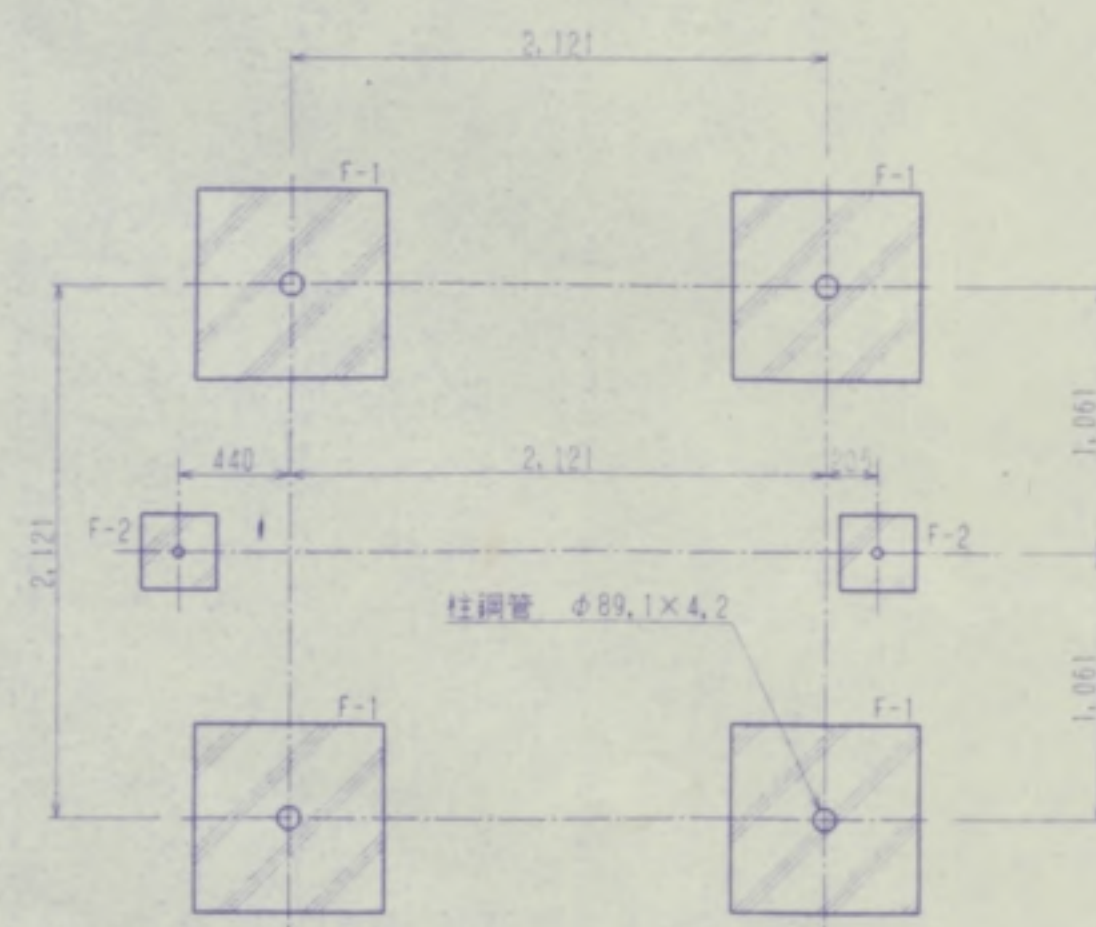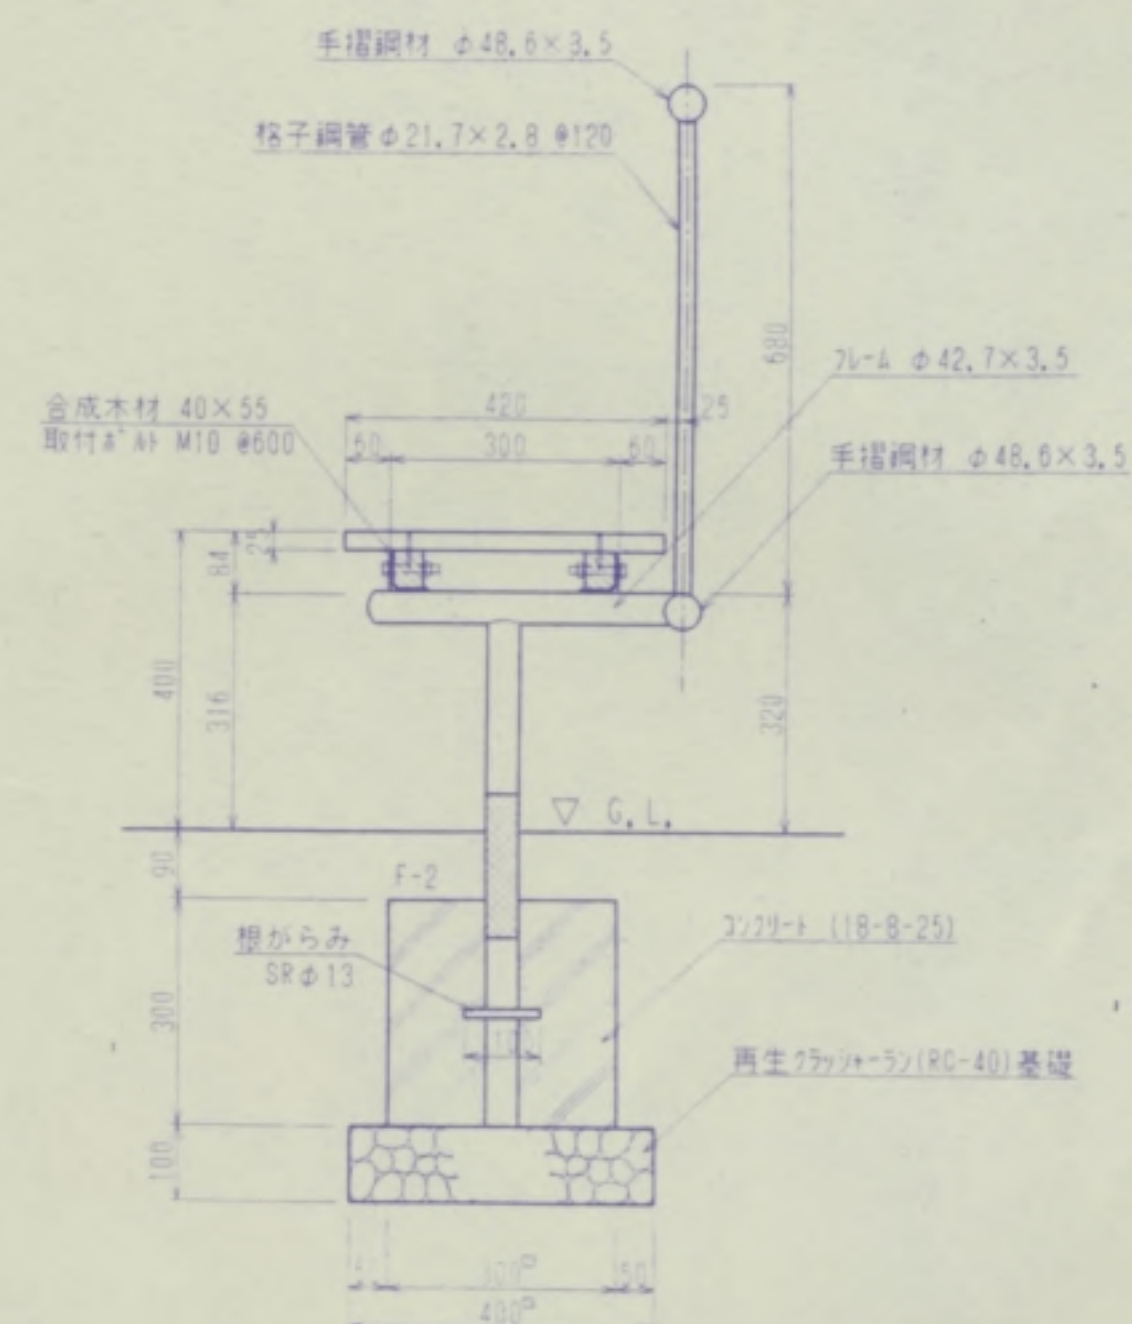

基礎伏図 1:30

基礎寸法表


名称	W1	W2	t	個数
F-1	750	750	600	4
F-2	300	300	300	2

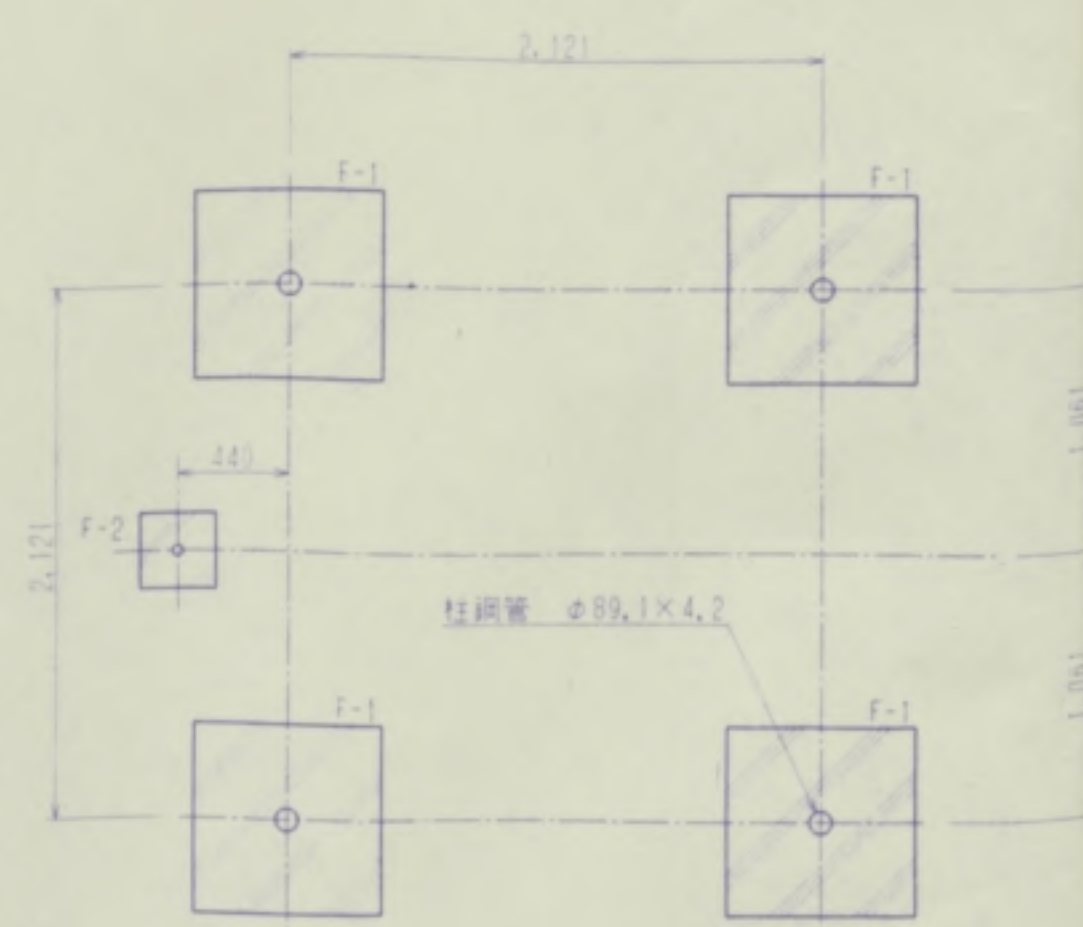

基礎伏図 1:30

基礎寸法表

名称	W1	W2	t	個数
F-1	750	750	600	4
F-2	300	300	300	1

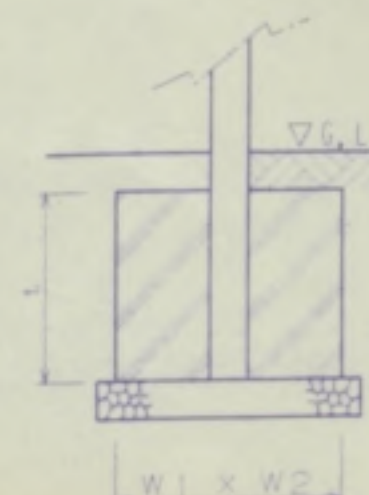


仕様	電気亜鉛メッキ鋼材
鋼材	下地処理 高分子1A'樹脂塗装 1回
塗装	中塗り フタル酸樹脂塗装 1回
	仕上げ フタル酸樹脂塗装 1回
座板	熱可塑性木質複合木材
ビス類	ステンレス製品
地盤処理	防蝕テープ巻
当製品は	(社)日本公園施設業協会 生産物賠償責任保険 加入製品とする。

完成図

工事番号	施工年度	13年度
工種	小杉町歌の森運動公園遊戯広場整備工事	工事
箇所	小杉町 戸破 黒河 地内	
詳細図	-18	31枚の内
縮尺	図示	30
富山県	射水郡	小杉町

土系園路工 砂舗装 求積図

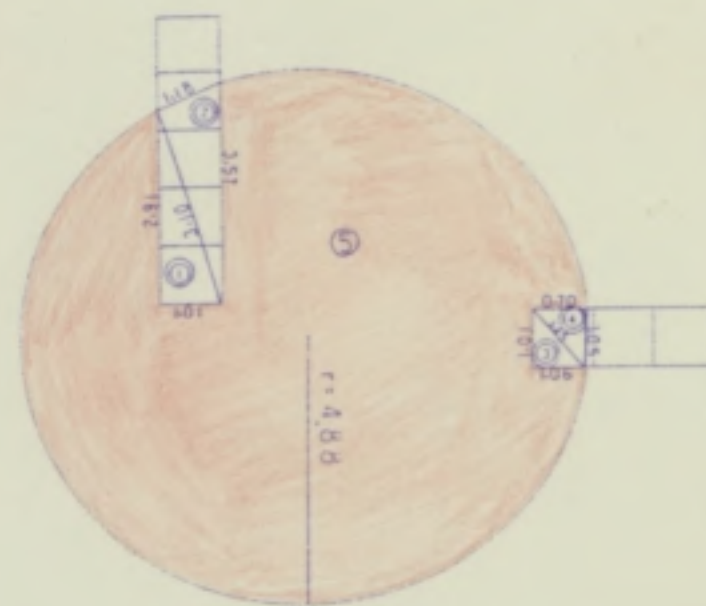


NO	a	b	c	S
1	5.91	3.10	1.01	1.48
2	3.10	3.07	1.18	1.71
3	1.01	1.45	1.06	0.53
4	1.45	1.05	0.79	0.34
5				
6				
半径 4.80m
① 4.80×4.80×2.14 74.78 m³
面積 74.78 m²
砂積面積 4.10 m²
総面積 74.78+4.1 78.88 m²

区画	設計	削減	単位
砂積装	70.68	66.4	4.28 m ³
総面積	70.68	66.4	+ 4.28 m ²

遊具組立設備工 すごろく園路 A 求積図


ローラー滑り台 降り口 ジェット滑り台 降り口 バウンド滑り台 降り口

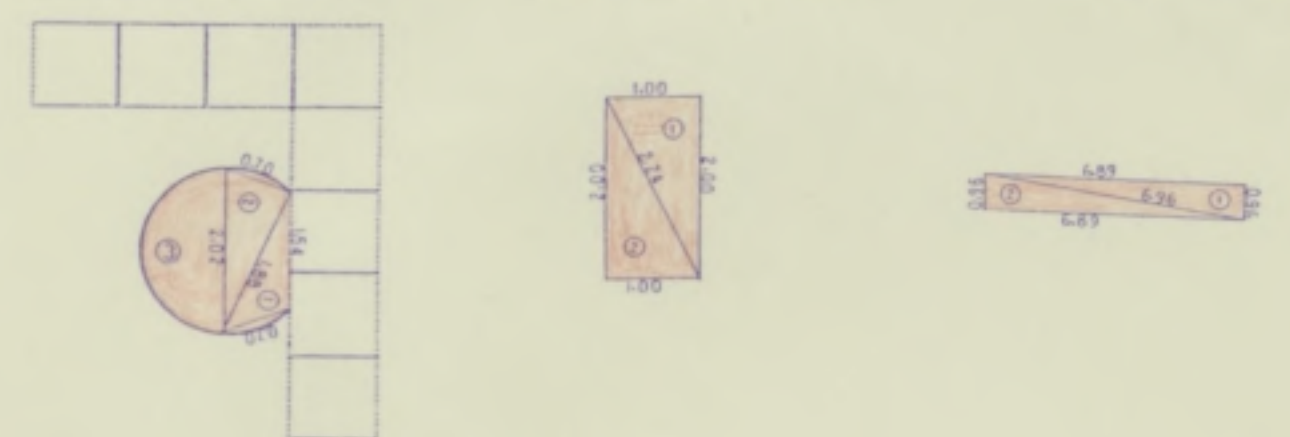

NO	a	b	c	S
1	1.54	0.70	1.88	0.51
2	2.02	0.70	1.88	0.62
3				
4				
半径 1 1×3.14/2 1.57 m²
面積 1.57+1.16 2.73 m² 面積 1.98 m² 面積 6.60 m²
砂積面積 0 m² 砂積面積 0 m² 砂積面積 0 m²
総面積 2.73 m² 総面積 1.98 m² 総面積 6.60 m²

スタートゲート 西側 周辺 スタートゲート 東側 周辺

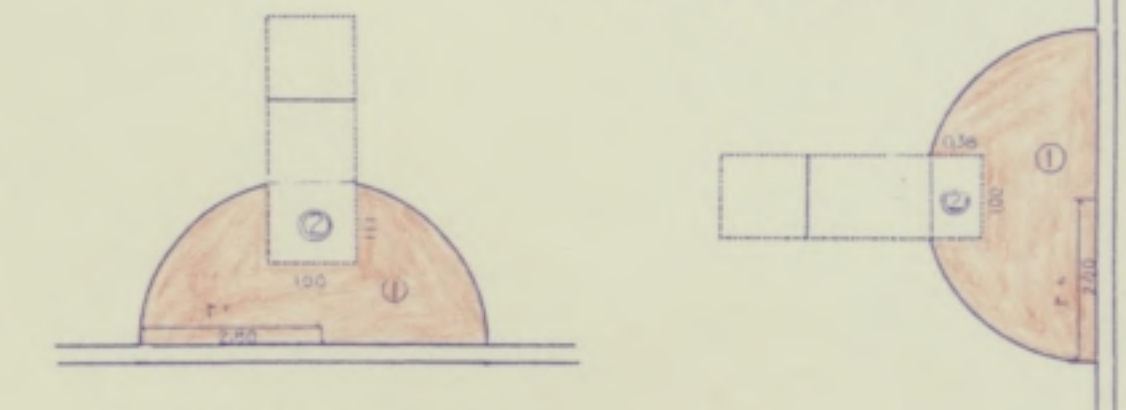

区画	設計	削減	単位
スタートゲート 西側 周辺	12.31	12.31	0 m ³
スタートゲート 東側 周辺	6.28	6.28	0 m ³
総面積	12.31+6.28 18.59 m ²		

コンクリート系園路工 インターロッキング舗装 求積図



NO	a	b	c	S
1	1.00	0.41	1.20	0.33
2	1.00	0.41	1.20	0.33
3	1.00	0.41	1.20	0.33
4	1.00	0.41	1.20	0.33
5	1.01	0.42	1.20	0.41
6				
7				
半径 3.68
① 3.68×3.68×3.14 42.52 m³
面積 42.52 m²
砂積面積 1.47 m²
総面積 42.52+1.47 43.99 m²

NO	a	b	c	S
1	0.45	0.80	0.78	0.17
2	0.78	0.52	1.20	0.14
3	1.53	0.55	1.20	0.20
4	1.52	0.70	1.72	0.23
5	1.55	0.98	1.32	0.75
6	1.55	1.21	0.57	0.30
7	1.21	0.52	0.79	0.14
8	0.40	0.80	0.79	0.15
9				
10				
